

## สรุปผลการประมาณราคาภายนอก

กลุ่มงาน/งาน กองทุนเงินให้กู้ยืมเพื่อการศึกษา (กยศ)  
 ชื่อโครงการ/งานก่อสร้าง ปรับปรุงพื้นที่สำนักงาน ชั้น ๕-๖  
 สถานที่ก่อสร้าง อาคารเอไอเอ แคปปิตอล เพลินทาวร์ ชั้น ๕ - ๖ ถนนรัชดาภิเษก เขตดินแดง กรุงเทพฯ  
 หน่วยงานเจ้าของโครงการ/งานก่อสร้าง สำนักงานกองทุนเงินให้กู้ยืมเพื่อการศึกษา  
 เสนอราคายield..... เมื่อวันที่.....

หน่วย : บาท

ลงชื่อ.....ผู้เสนอราคา

(.....)

ตำแหน่ง.....

On 21 Jan  
✓

## แบบสรุปราคาางก่อสร้างอาคาร

กสิกรรมงาน/งาน กองทุนเงินให้กู้ยืมเพื่อการศึกษา (กยศ)  
ชื่อโครงการ/งานก่อสร้าง ปรับปรุงพื้นที่สำนักงาน ชั้น ๕-๖  
สถานที่ก่อสร้าง อาคารเอไอเอ แคปปิตอล เซ็นเตอร์ ชั้น ๕ - ๖ ถนนรัชดาภิเษก เขตดินแดง กรุงเทพฯ

หน่วยงานเจ้าของโครงการ/งานก่อสร้าง สำนักงานกองทุนเงินให้กู้ยืมเพื่อการศึกษา  
เงินครัวค่าโดยสาร

เมื่อวันที่.....

หน่วย : บาท

คงที่อยู่.....ผู้เสนอราคา

(.....)

คำแนะนำ.....

Our 2d Wives

แบบสรุปครุภัณฑ์

กลุ่มงาน/งาน กองทุนเงินให้กู้ยืมเพื่อการศึกษา (กยศ)  
ชื่อโครงการ/งานก่อสร้าง ปรับปรุงพื้นที่สำนักงาน ชั้น ๕-๖  
สถานที่ก่อสร้าง อาคารเรียนอิโอดี้ แคบปิตตอล เช็นเตอร์ ชั้น ๕ - ๖ ถนนรัชดาภิเษก เขตดินแดง กรุงเทพ

หน่วยงานเจ้าของโครงการ/งานก่อสร้าง สำนักงานกองทุนเงินให้กู้ยืมเพื่อการศึกษา  
เสนอราคายี่ห้อ..... เมื่อวันที่.....

หน่วย : บาท

คงที่อ.....ผู้เสนอราคา

(.....)











แบบฟอร์มรับเอกสาร

(แบบฟอร์ม)

PROJECT NO. 41-1410

14th floor/Asoke Tower Office Building  
218/44 Asoke Road (Sukhumvit 21)  
Klongtoey Nua, Wattana, Bangkok 10110  
Tel: (66-2) 2600160 - 7, Fax: (66-2) 2591191  
www.iatoi.com email: iatoi@iatoi.com

iatoi

๒๙ ก. ๘๖



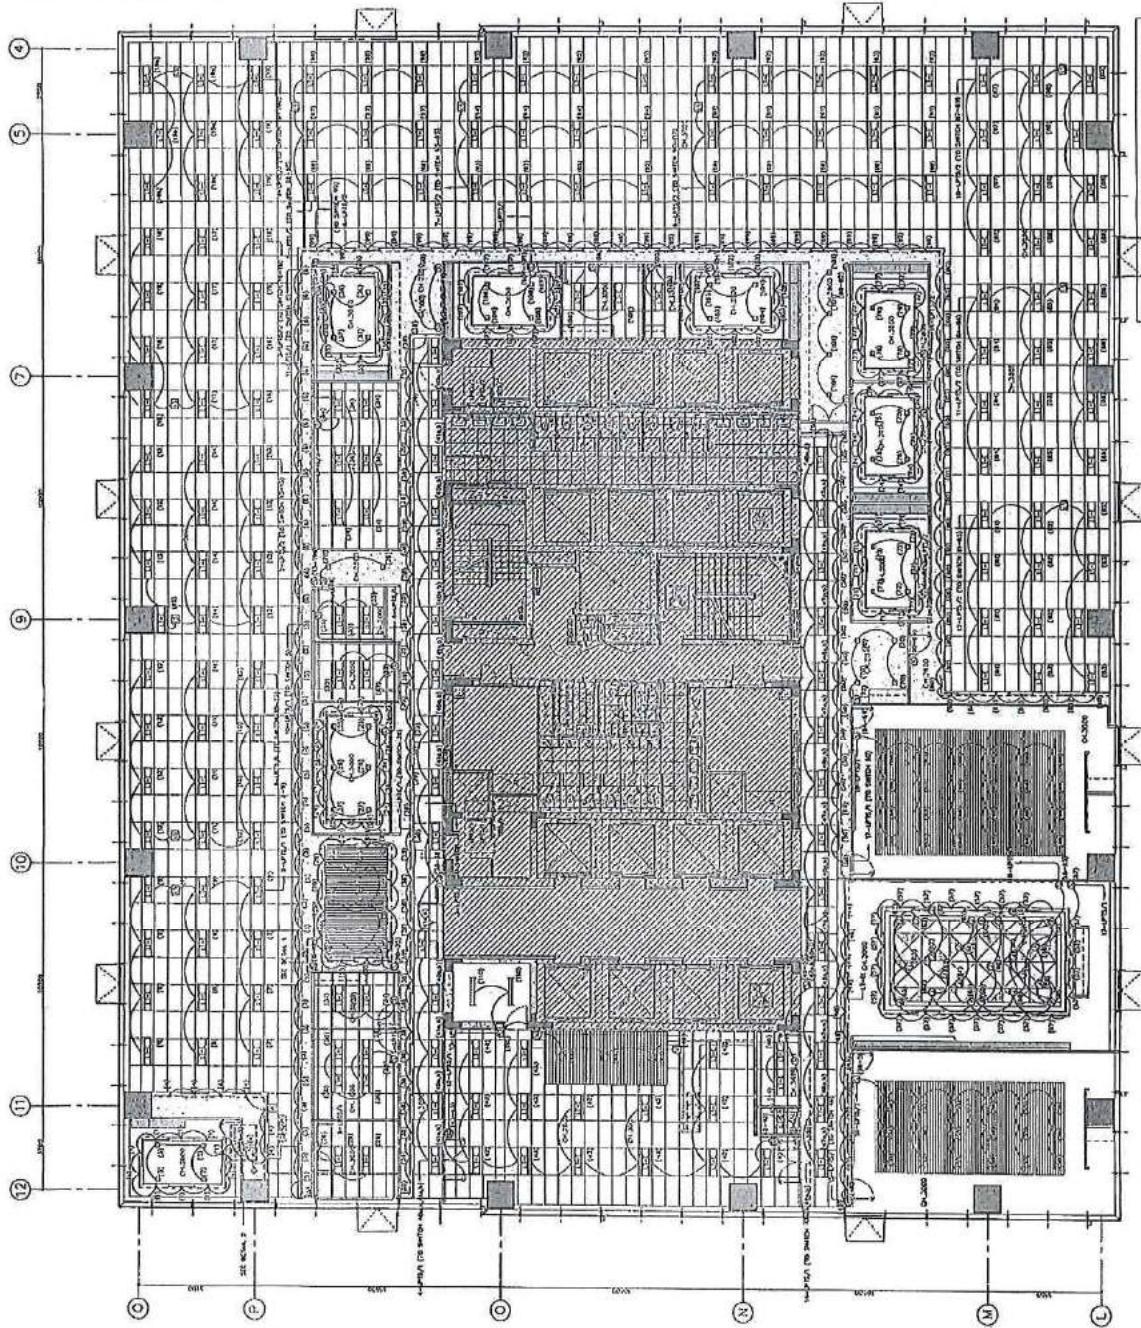

LIGHTING SYSTEM LAY OUT – OFFICE LEVEL 5

001 05 02 02 02 06 06 04 04 04 04 04

CHECKED BY	PREPARED BY
SARAH SR	EEO9
DATE:	DATE:
2018-07-10	2018-07-10



Lighting System Lay Out

Office Level 5

Lighting System Lay Out

Office Level 5

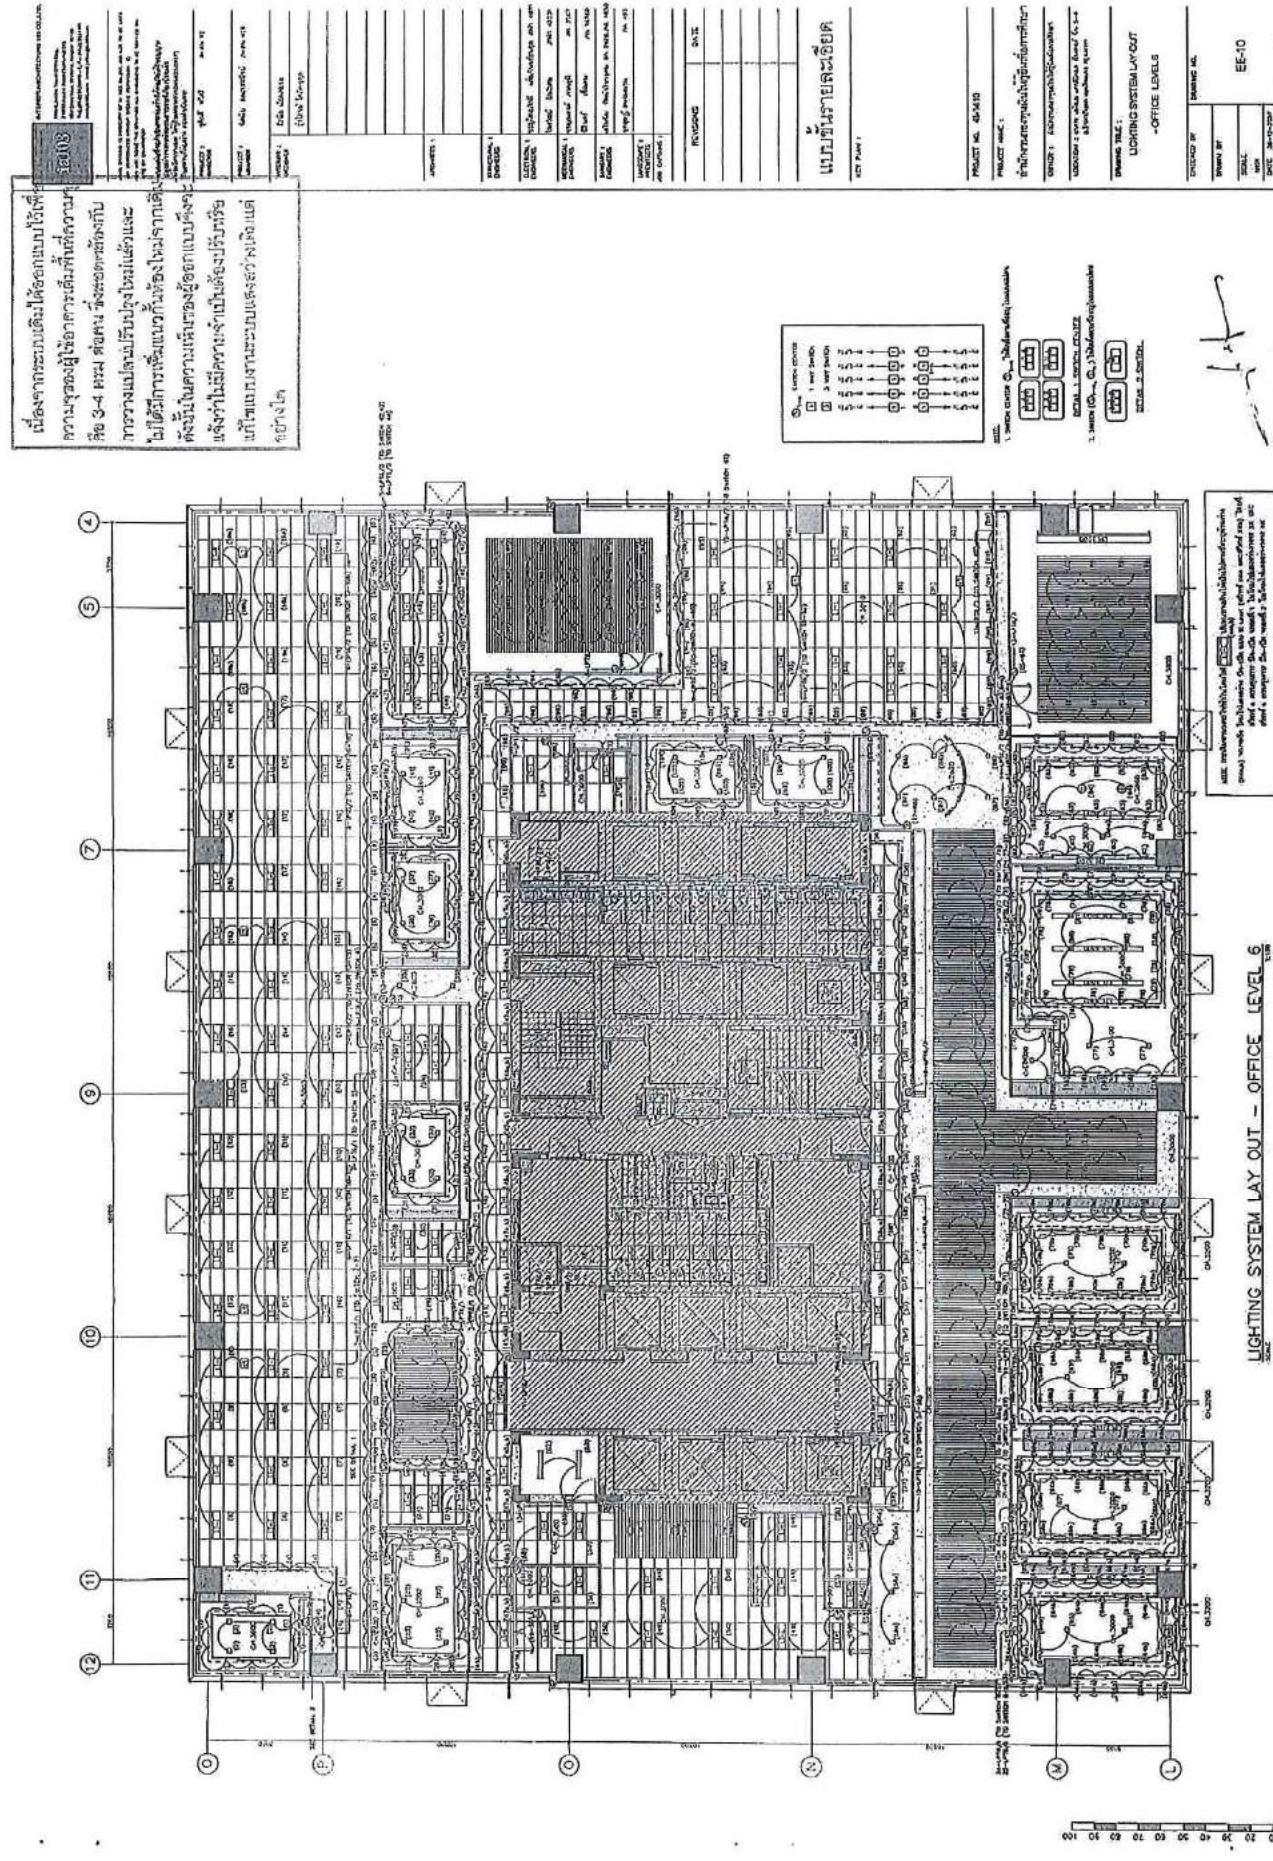

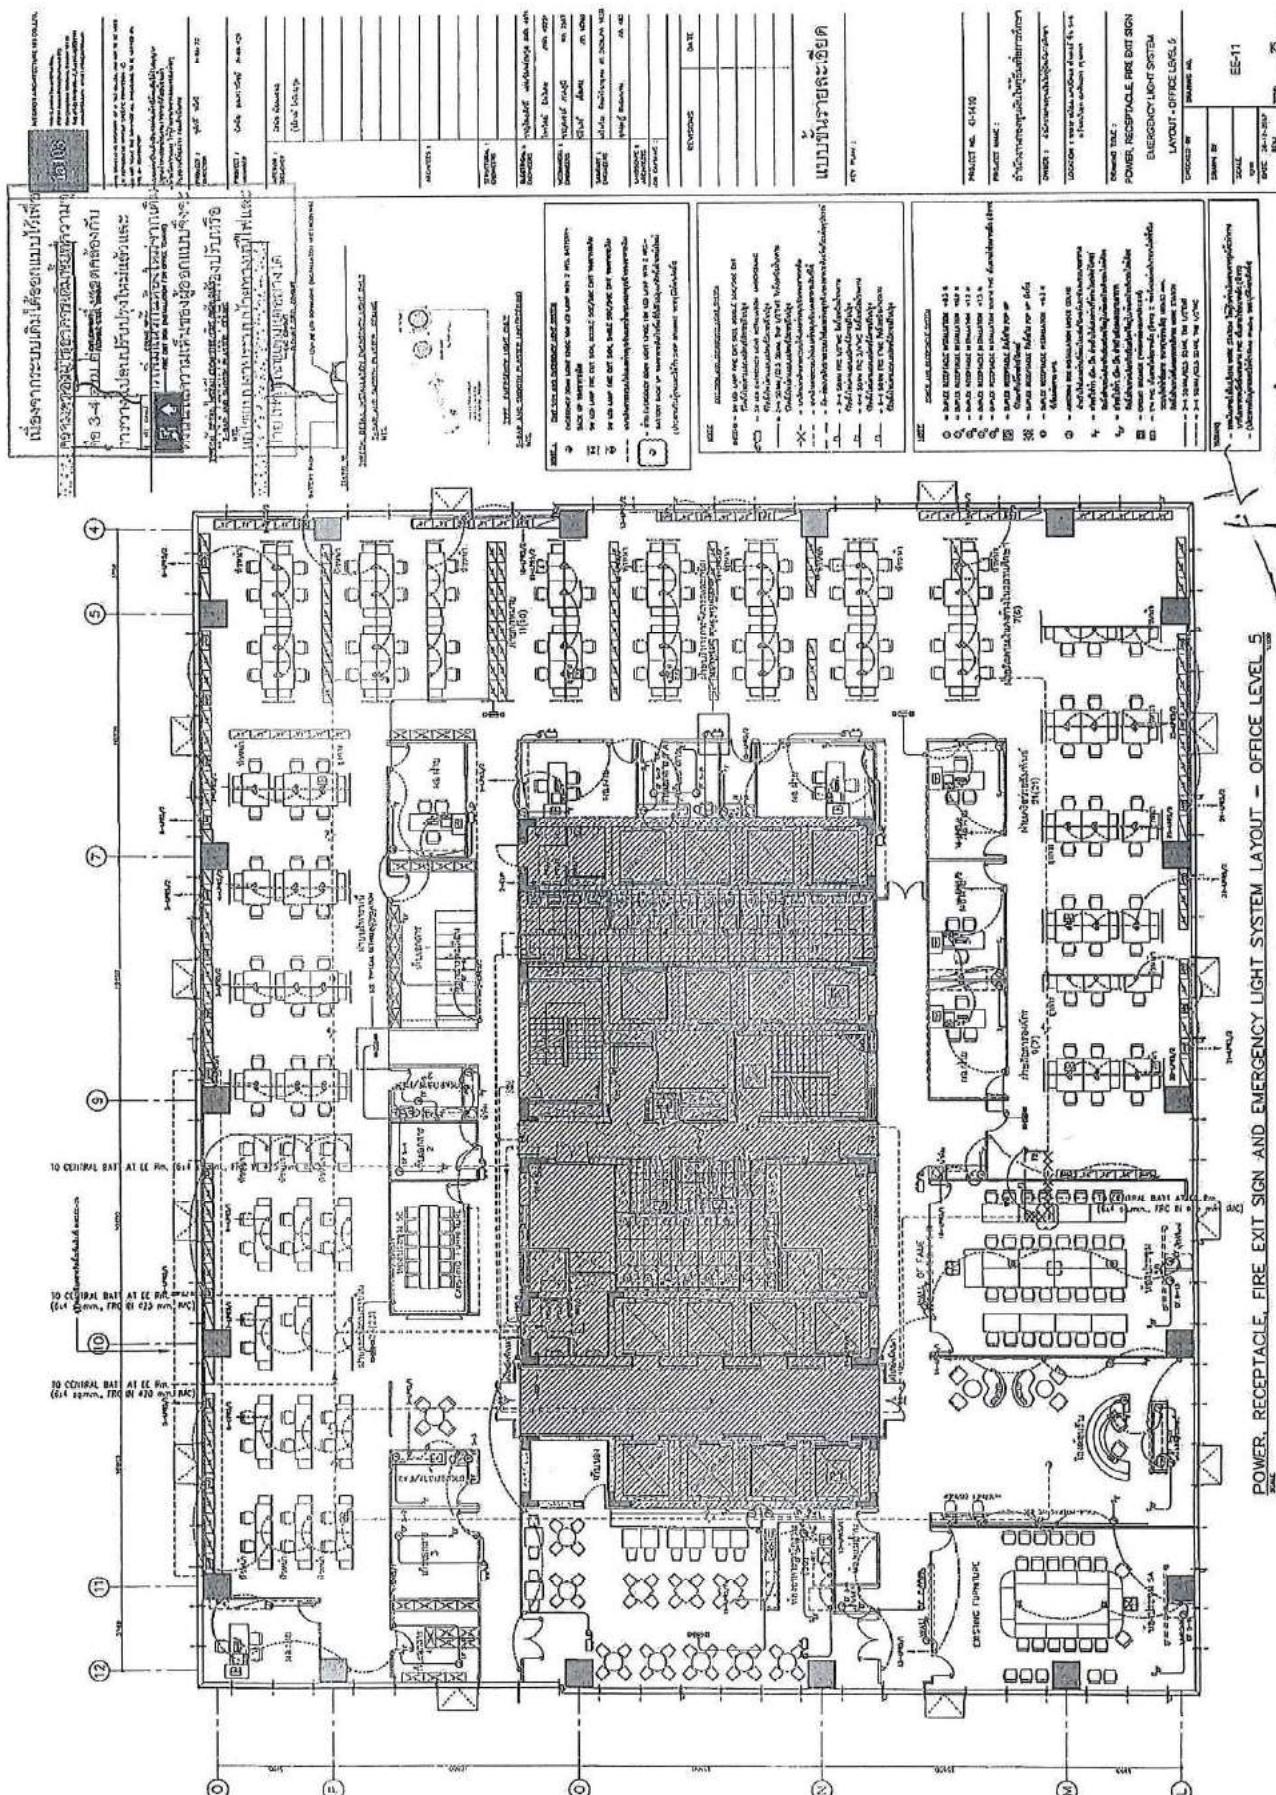


01 05 09 06 09 06 09 05 02 01


POWER, RECEPTACLE, FIRE EXIT SIGN	ELECTRICAL LIGHT SYSTEM
LAYOUT / OFFICE LEVELS	DRAWING NO. : EE-11
SCALE :	1:50
DRAWN BY :	EE-2017
DATE :	25

On 25/05/2017

POWER, RECEPTACLE, FIRE EXIT SIGN AND EMERGENCY LIGHT SYSTEM LAYOUT - OFFICE LEVEL 5

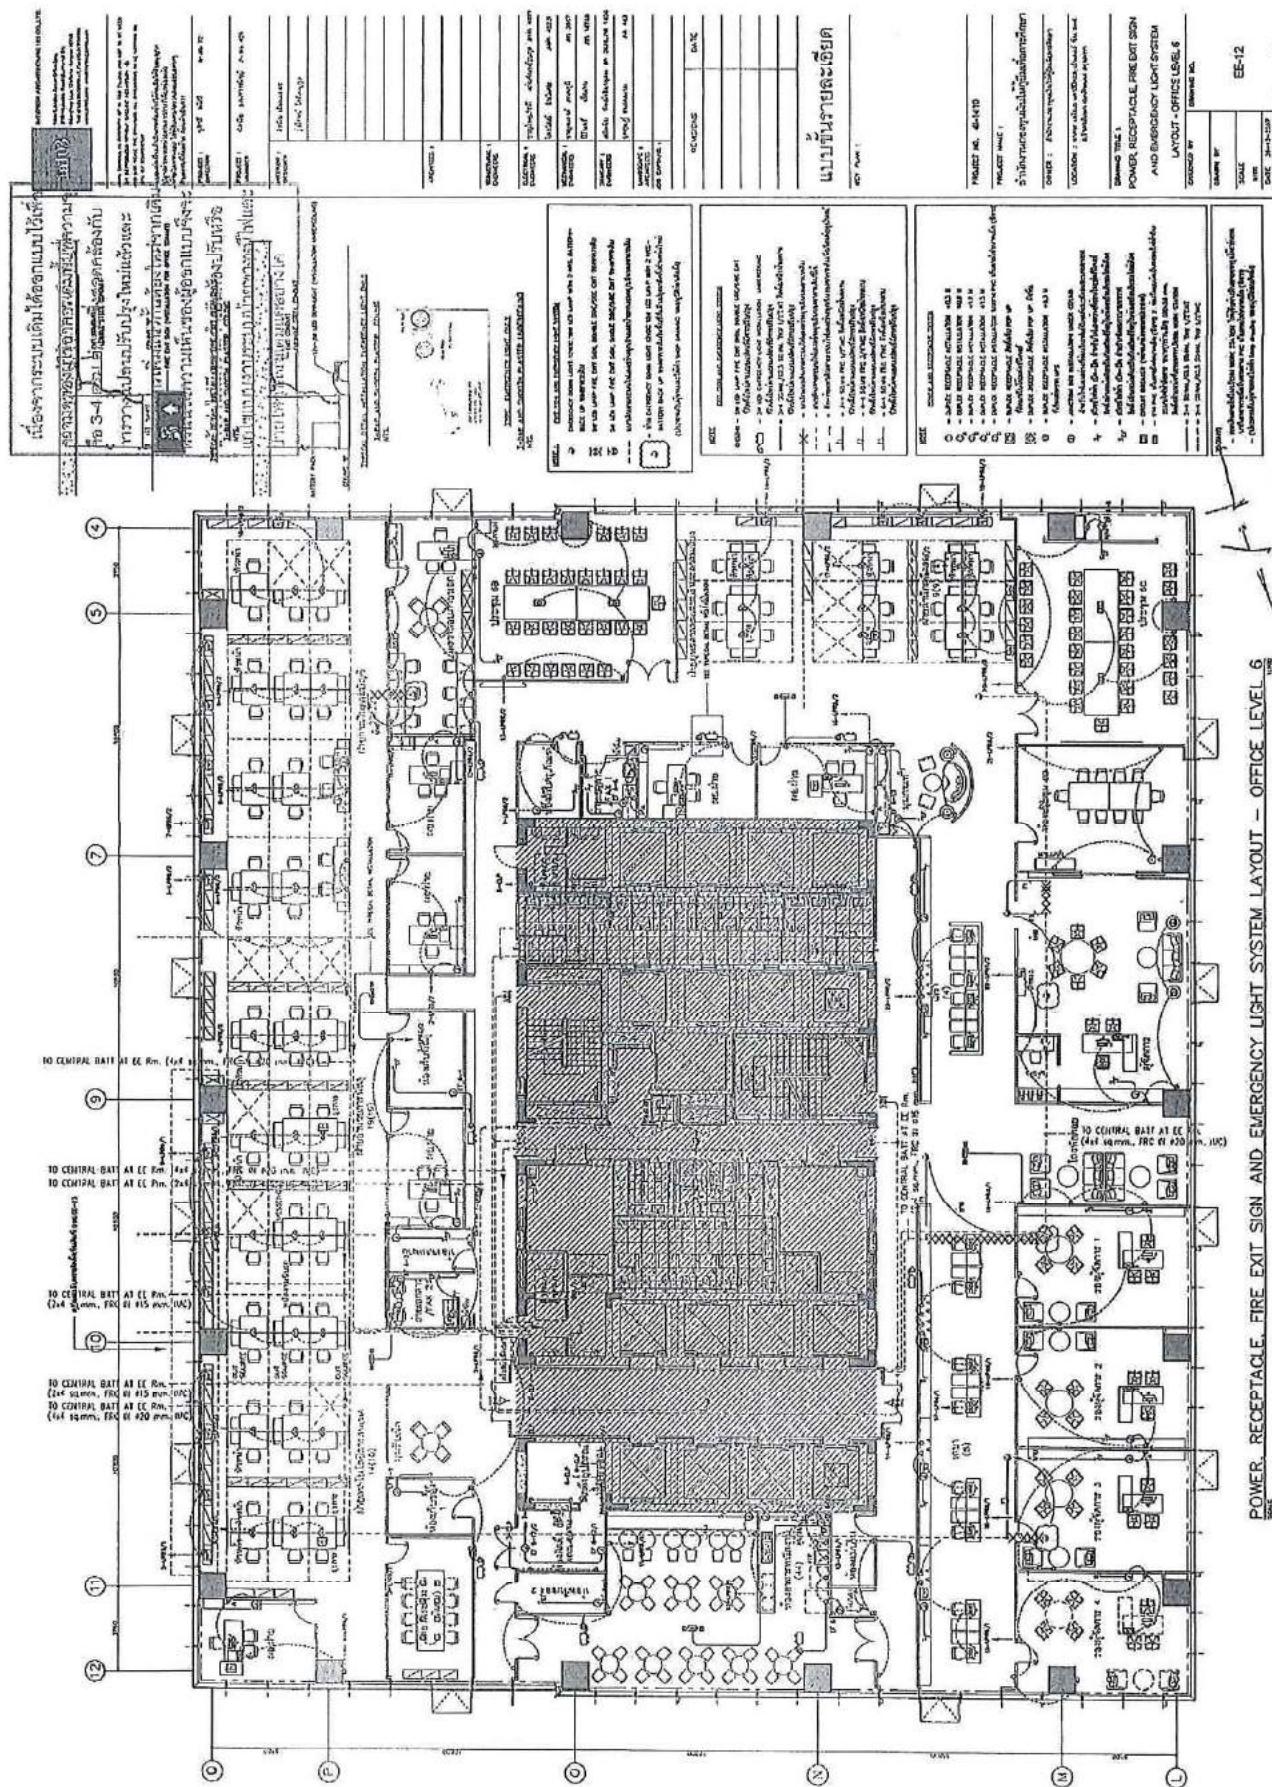



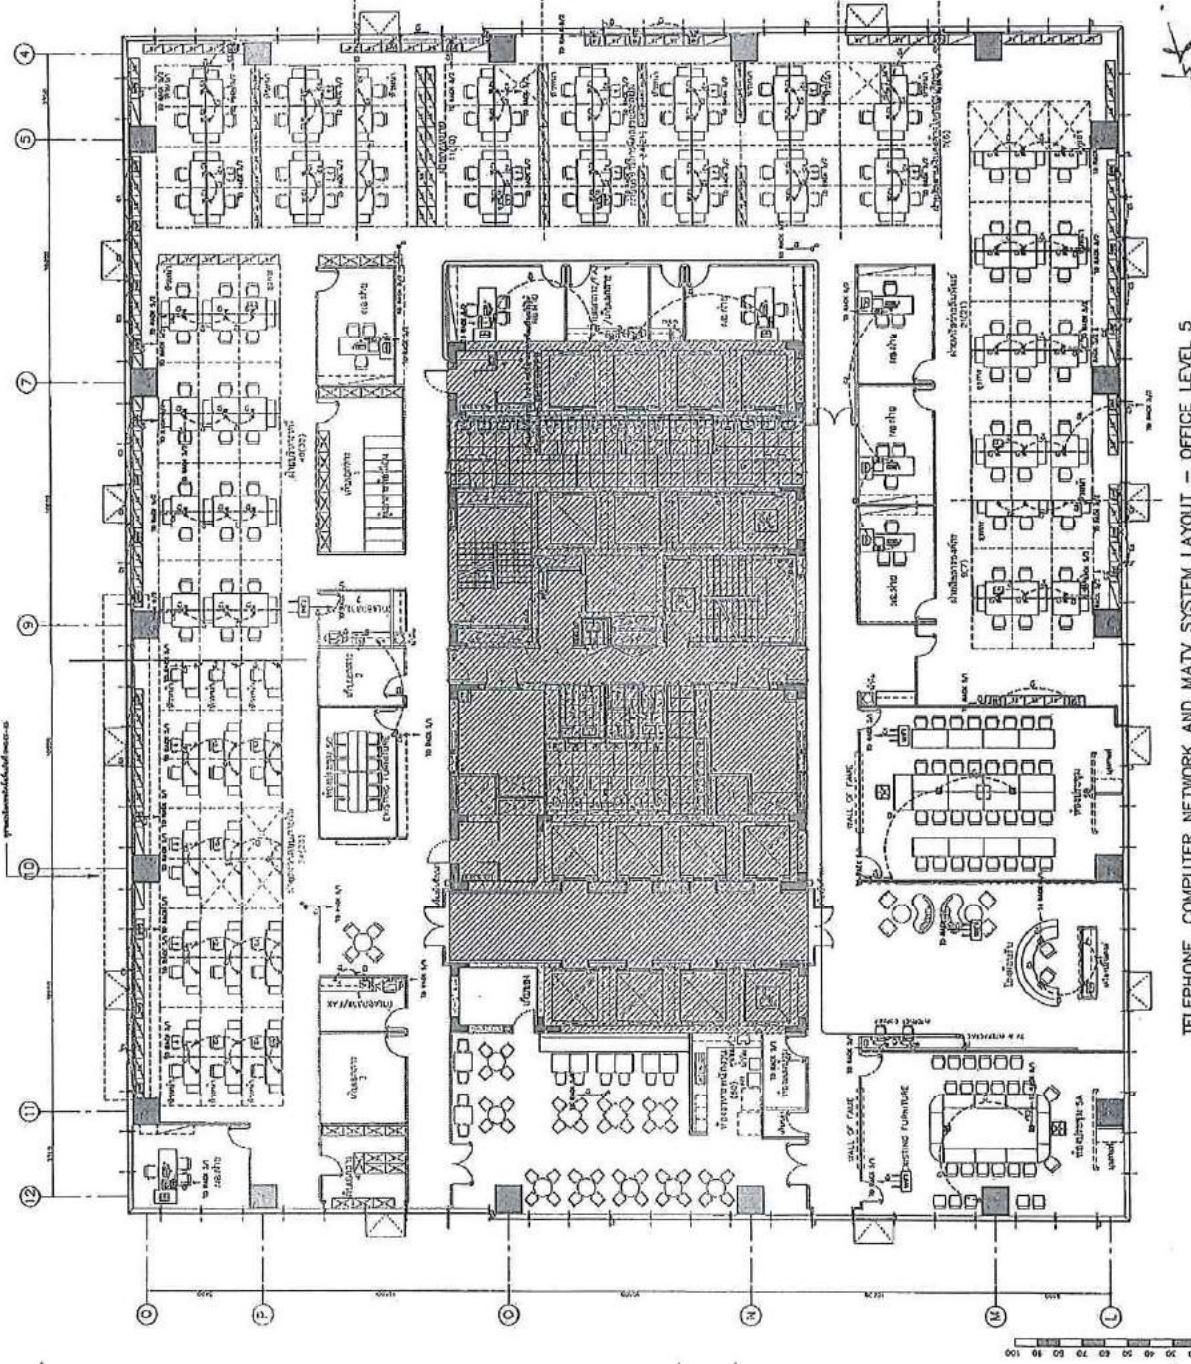


TELEPHONE, COMPUTER NETWORK AND MATV SYSTEM LAYOUT – OFFICE LEVEL 5

LEVEL-OF-OFFICE LEVEL 5	
DESIGN BY	EE-13
DATE	25
PHOTOGRAPH BY	
DRAWING NO.	

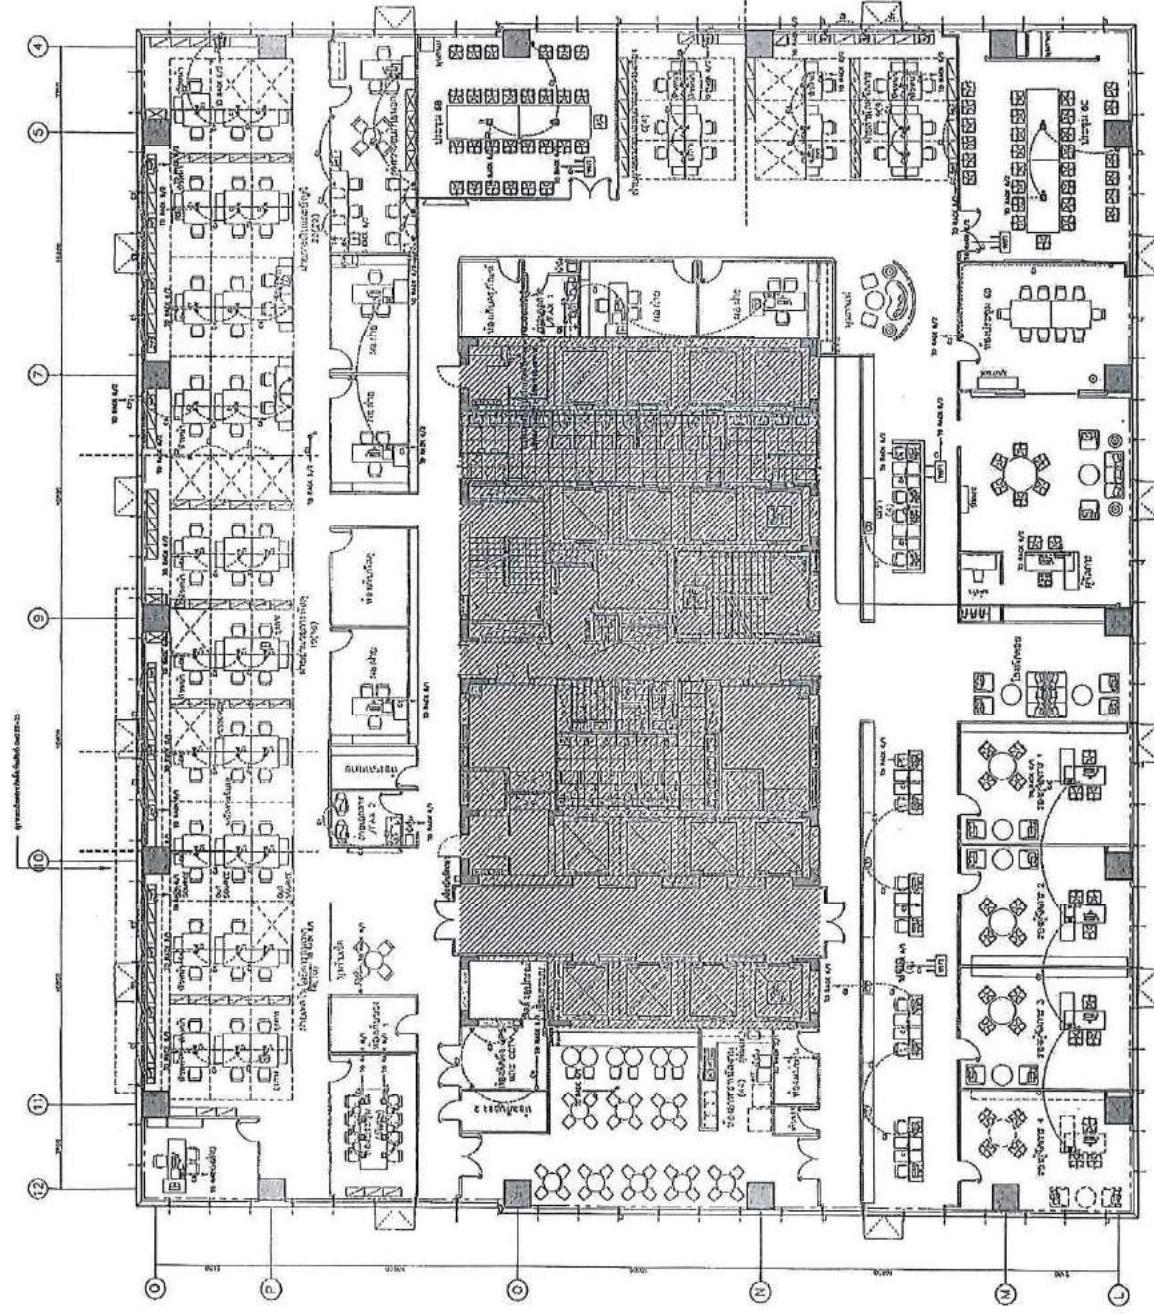


TELEPHONE COMPUTER NETWORK AND MATV SYSTEM LAYOUT - OFFICE LEVEL 6

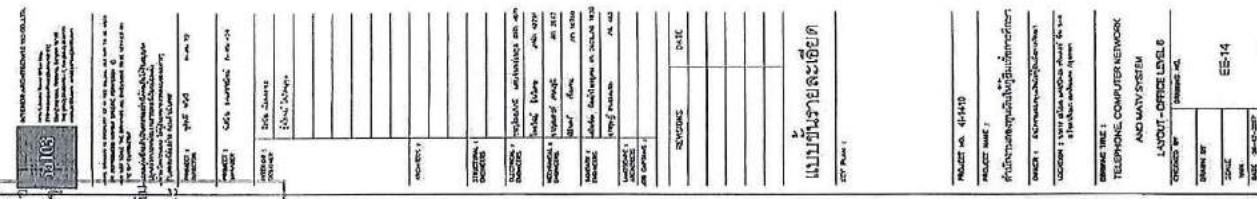


LAYOUT - OFFICE LEVEL 6  






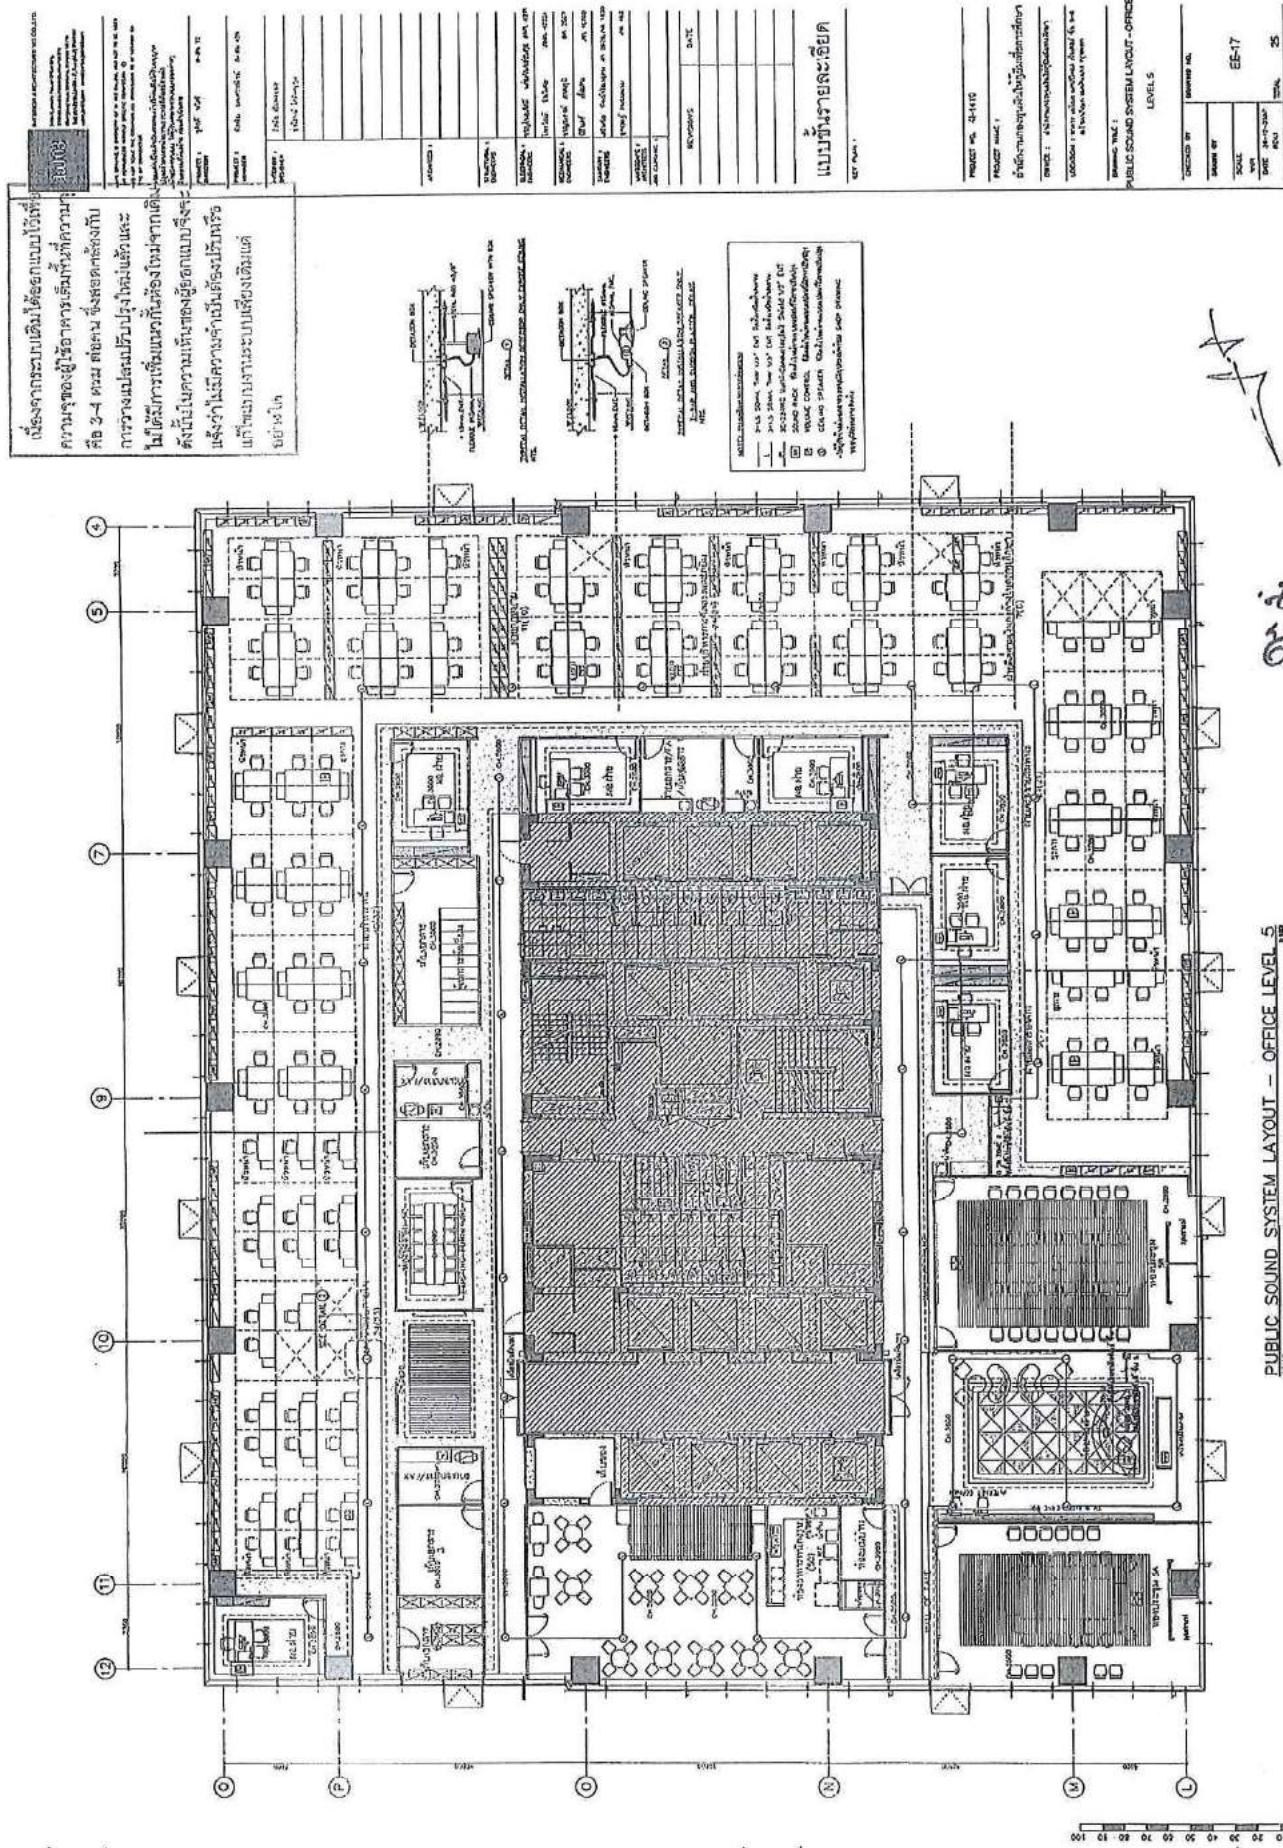

PUBLIC SOUND SYSTEM LAYOUT - OFFICE LEVEL 5

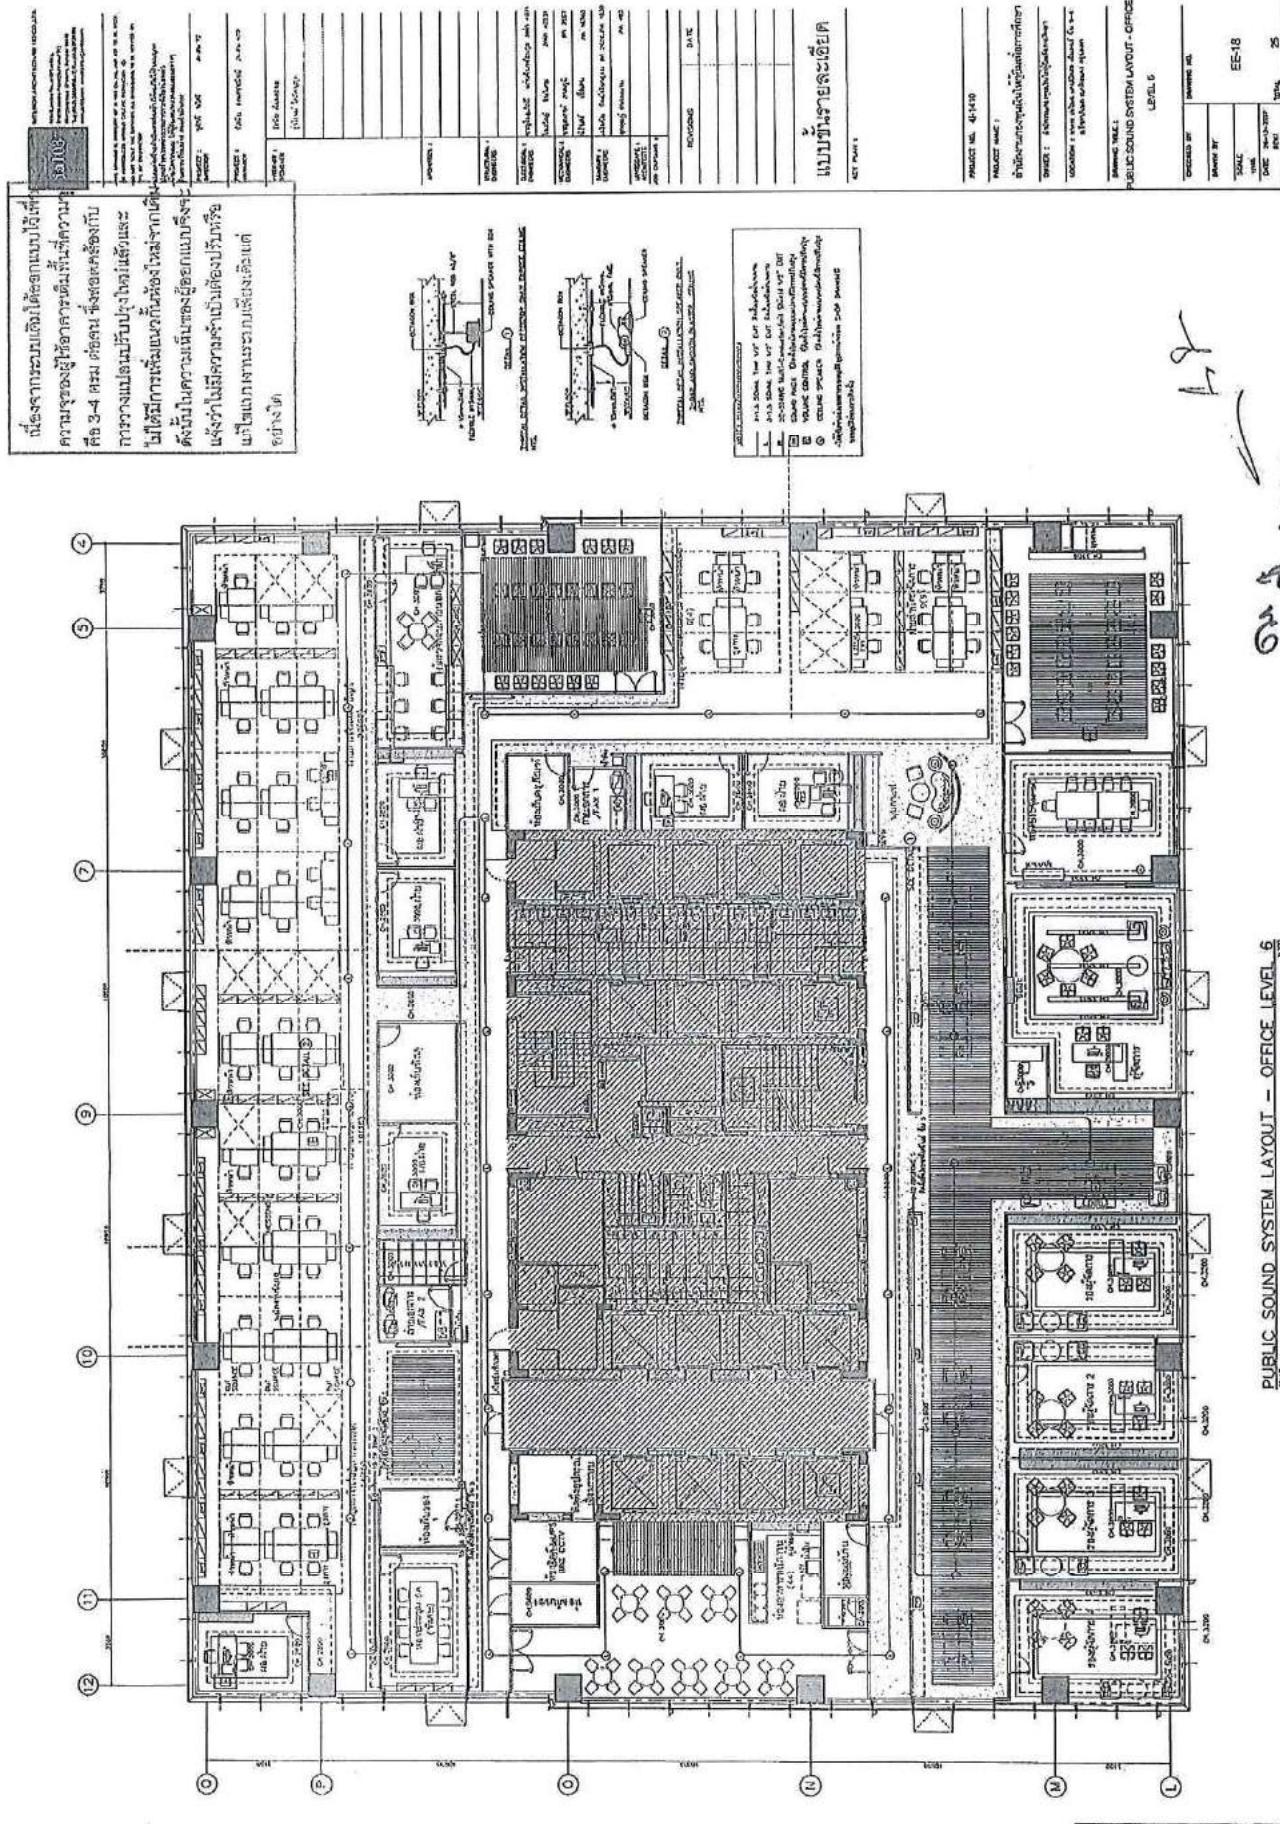



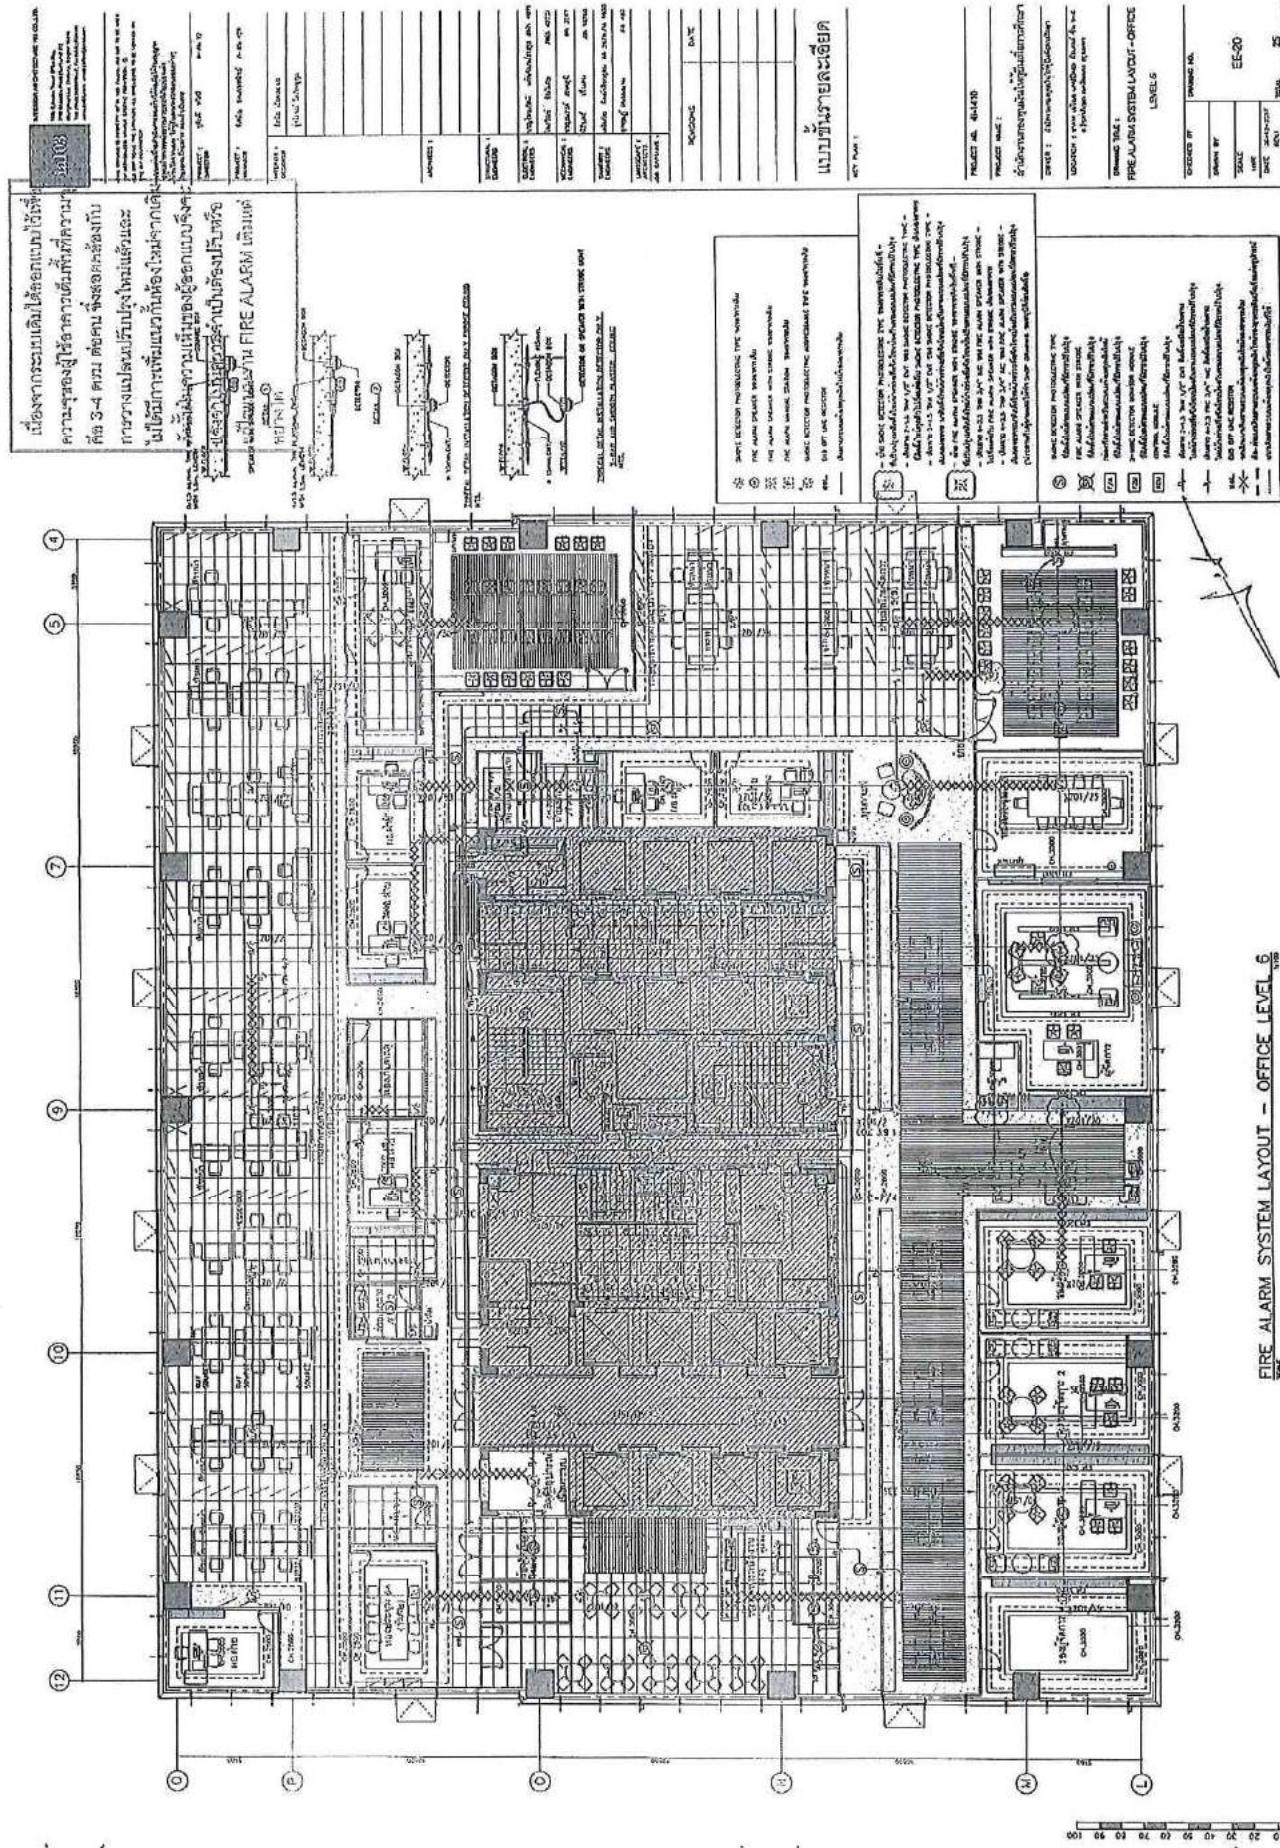

FIRE ALARM SYSTEM LAYOUT – OFFICE LEVEL 6


PROJECT NO. 41-1410



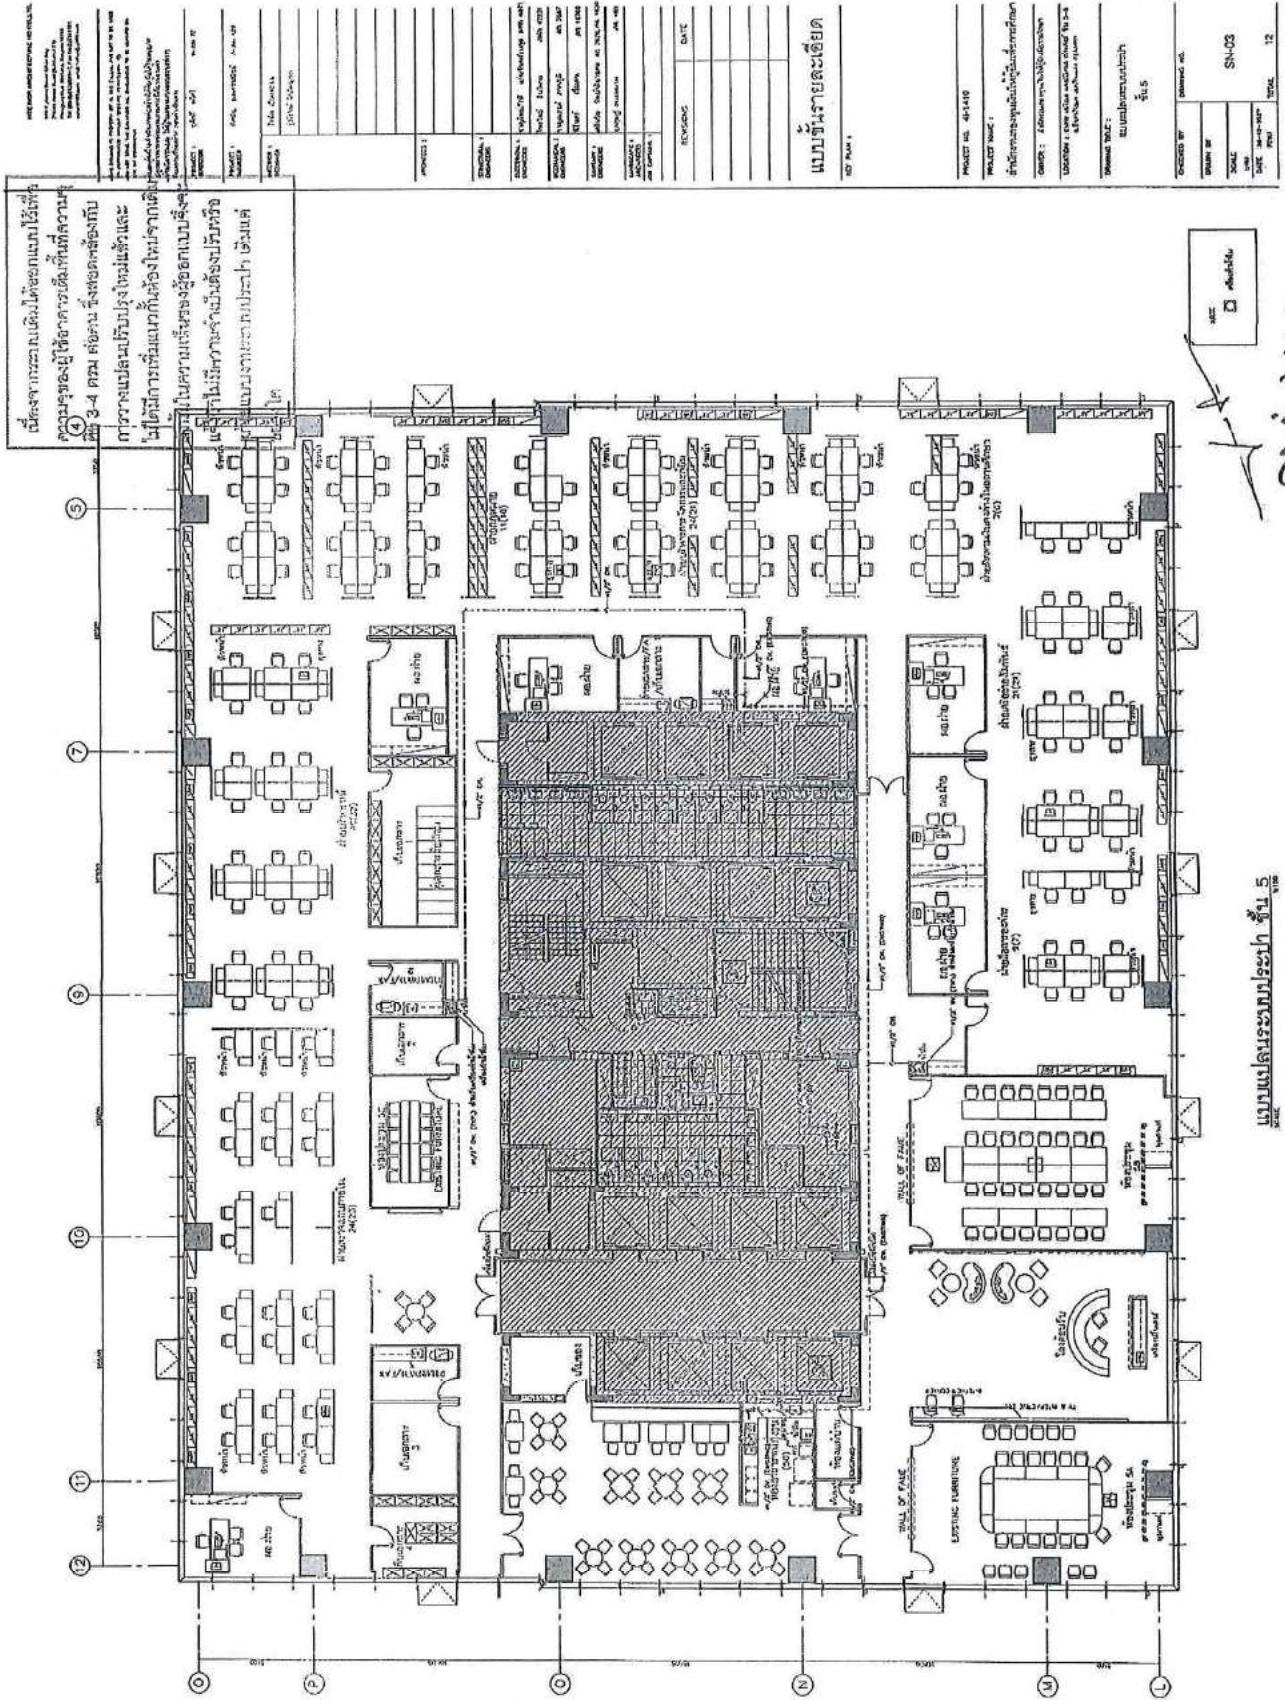





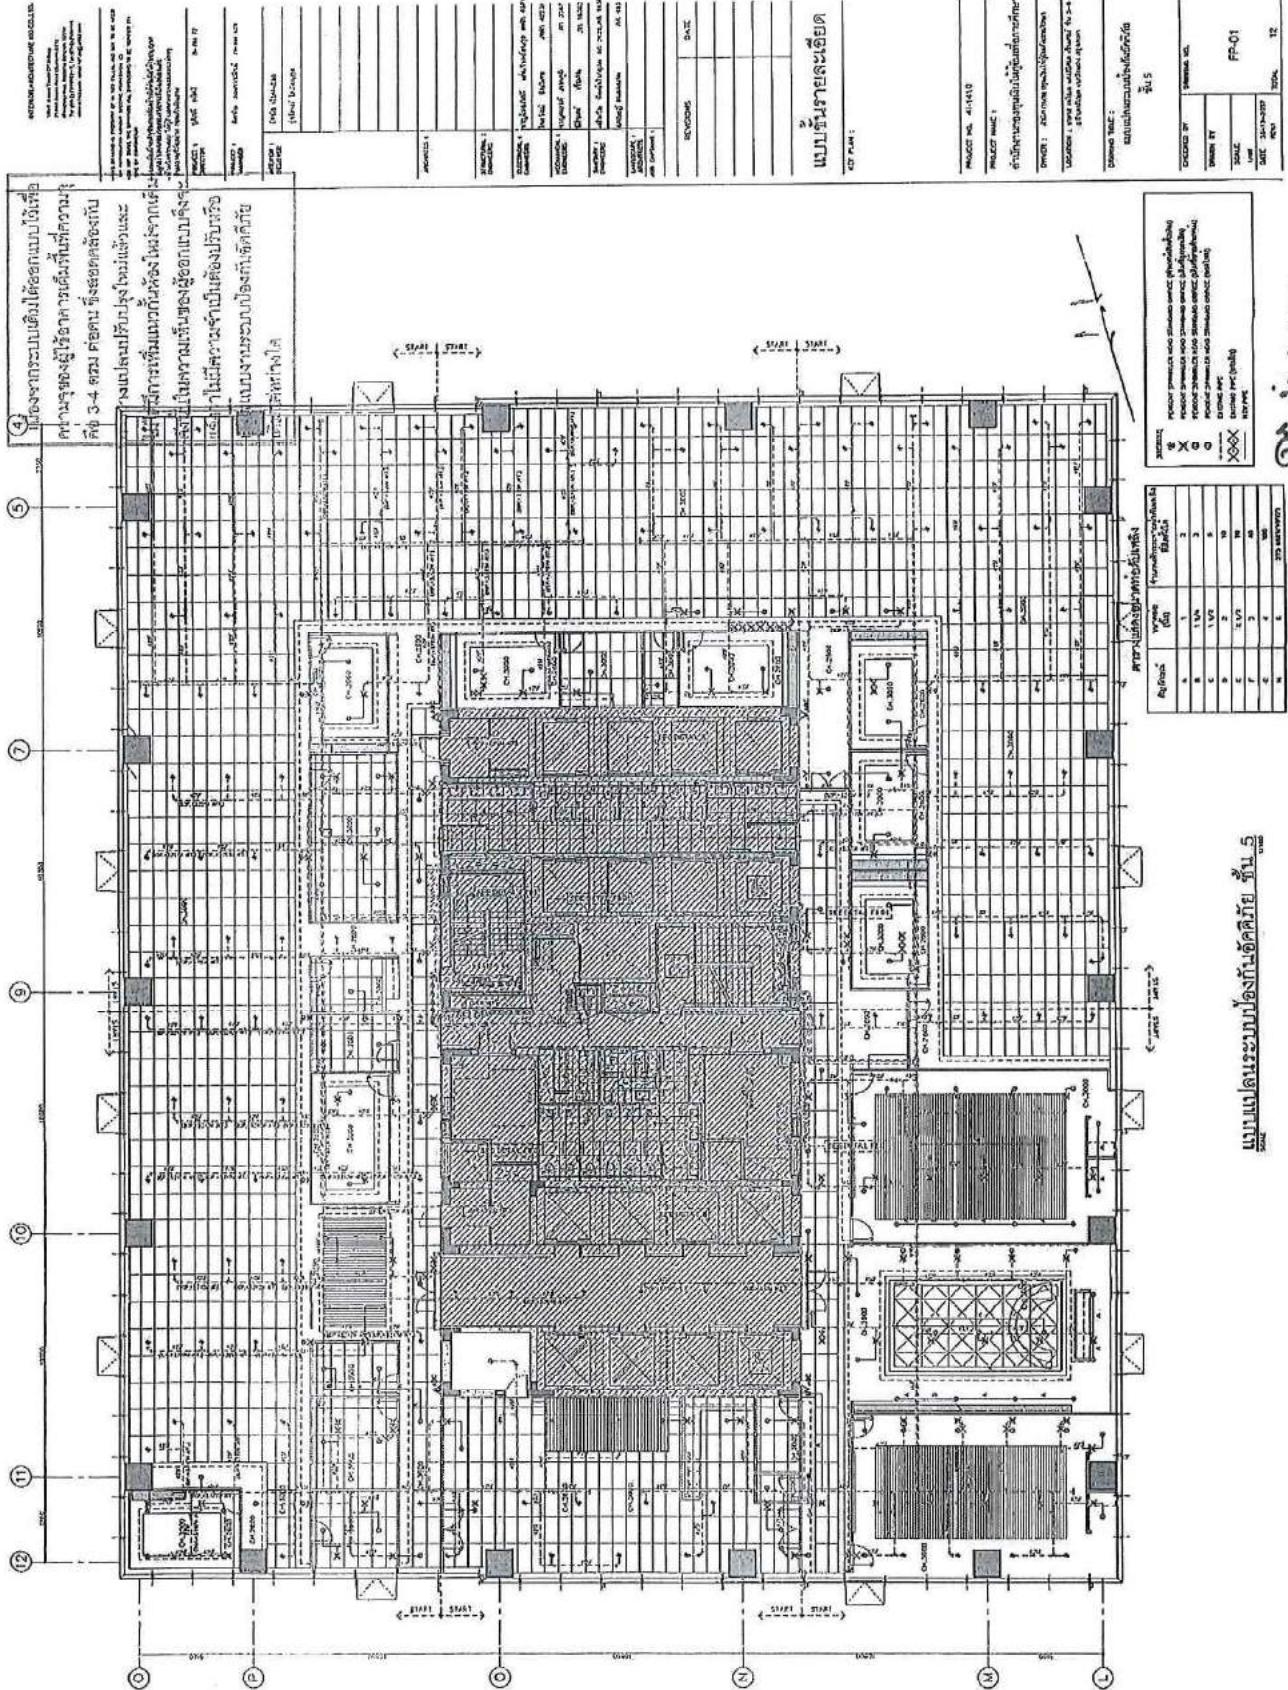

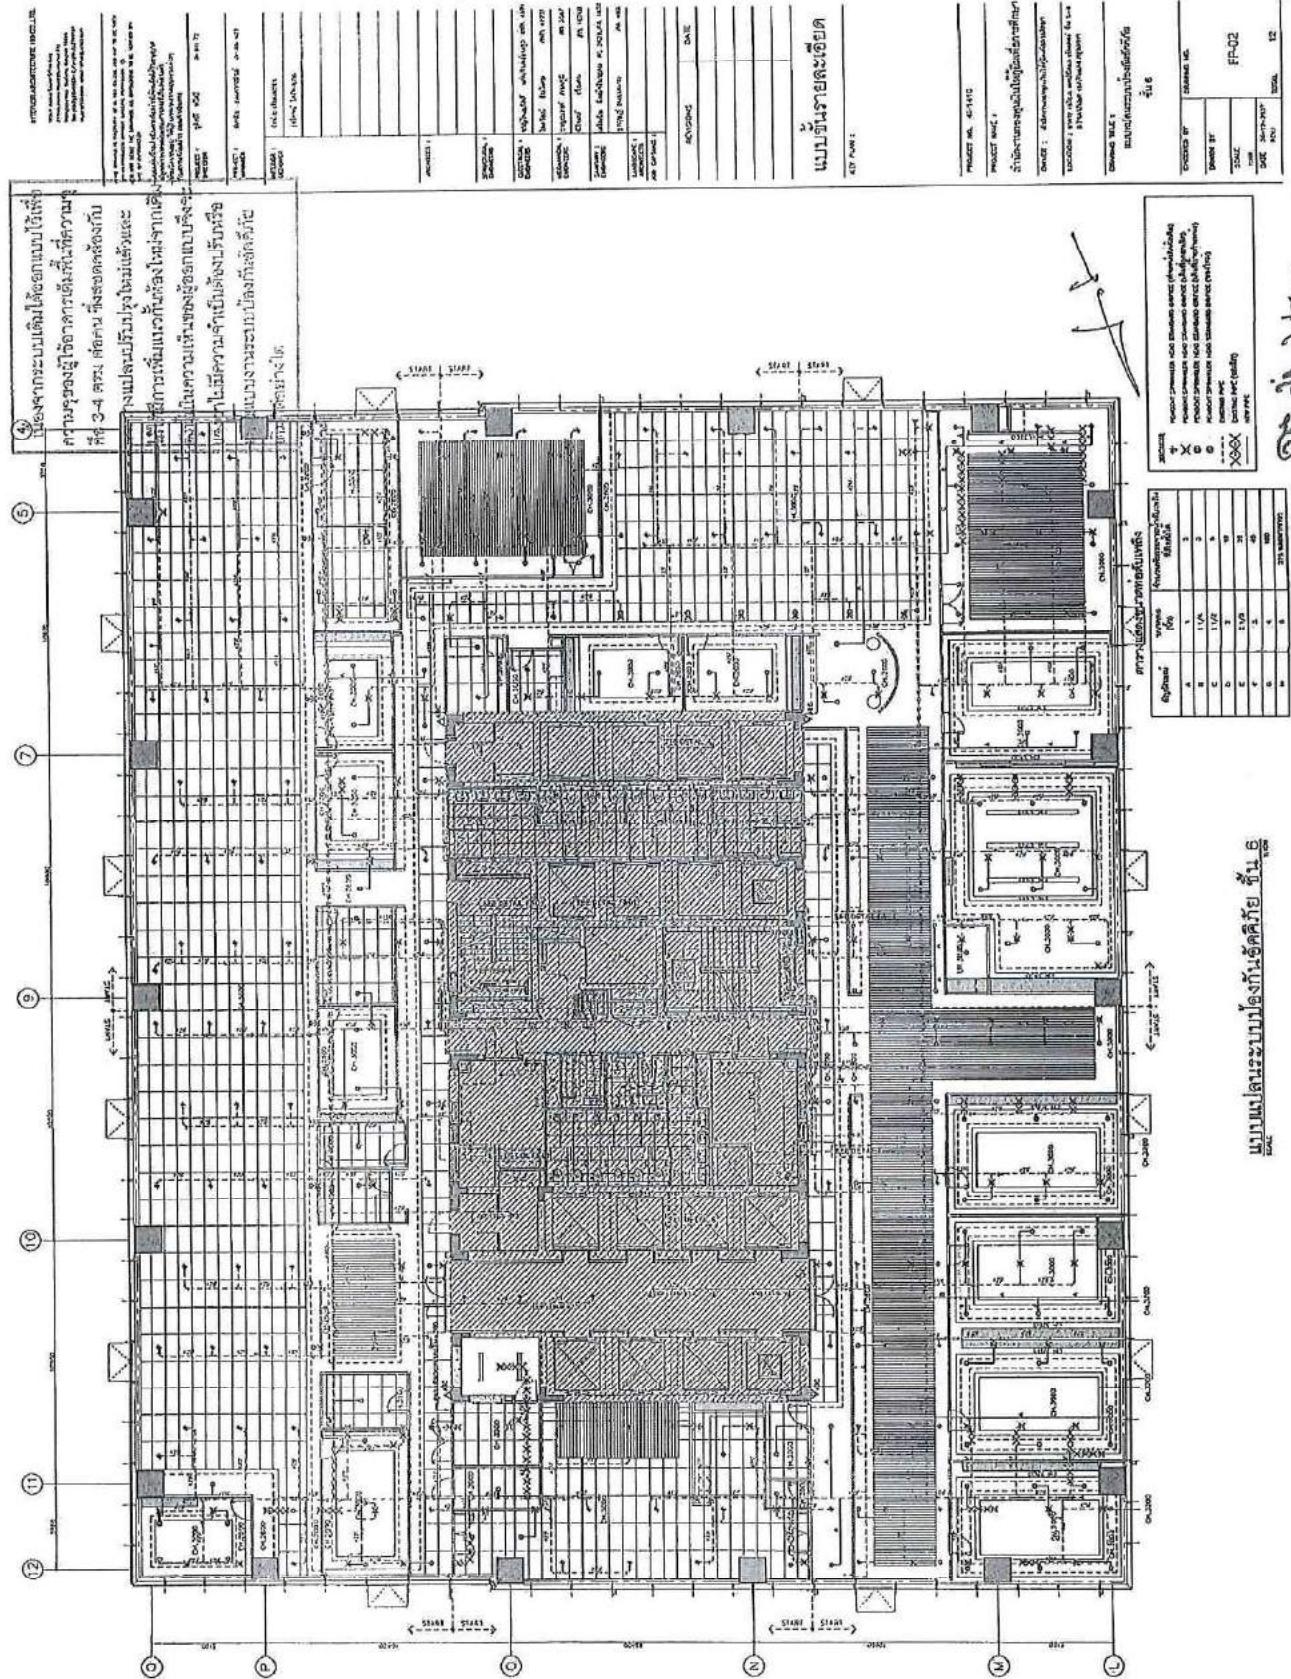
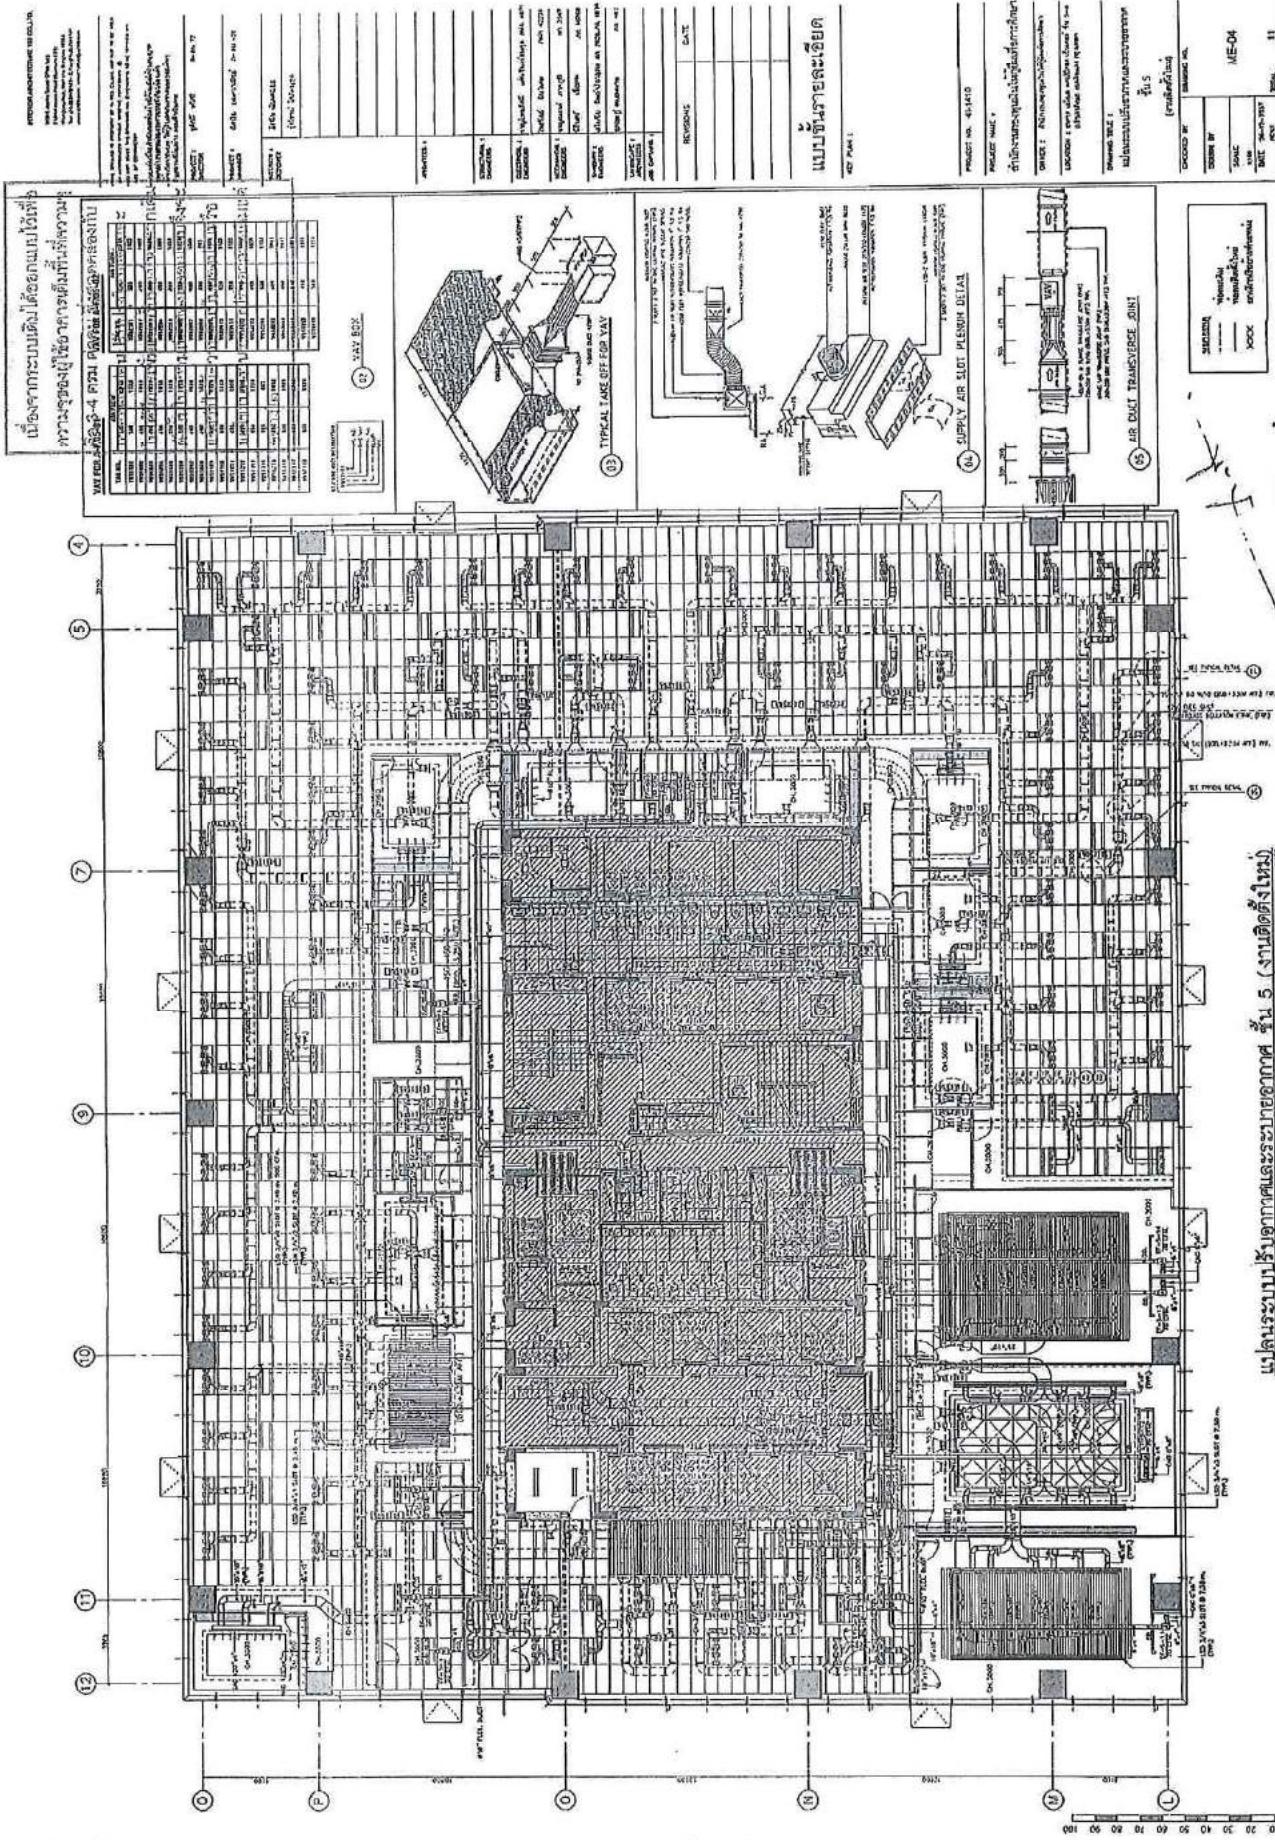


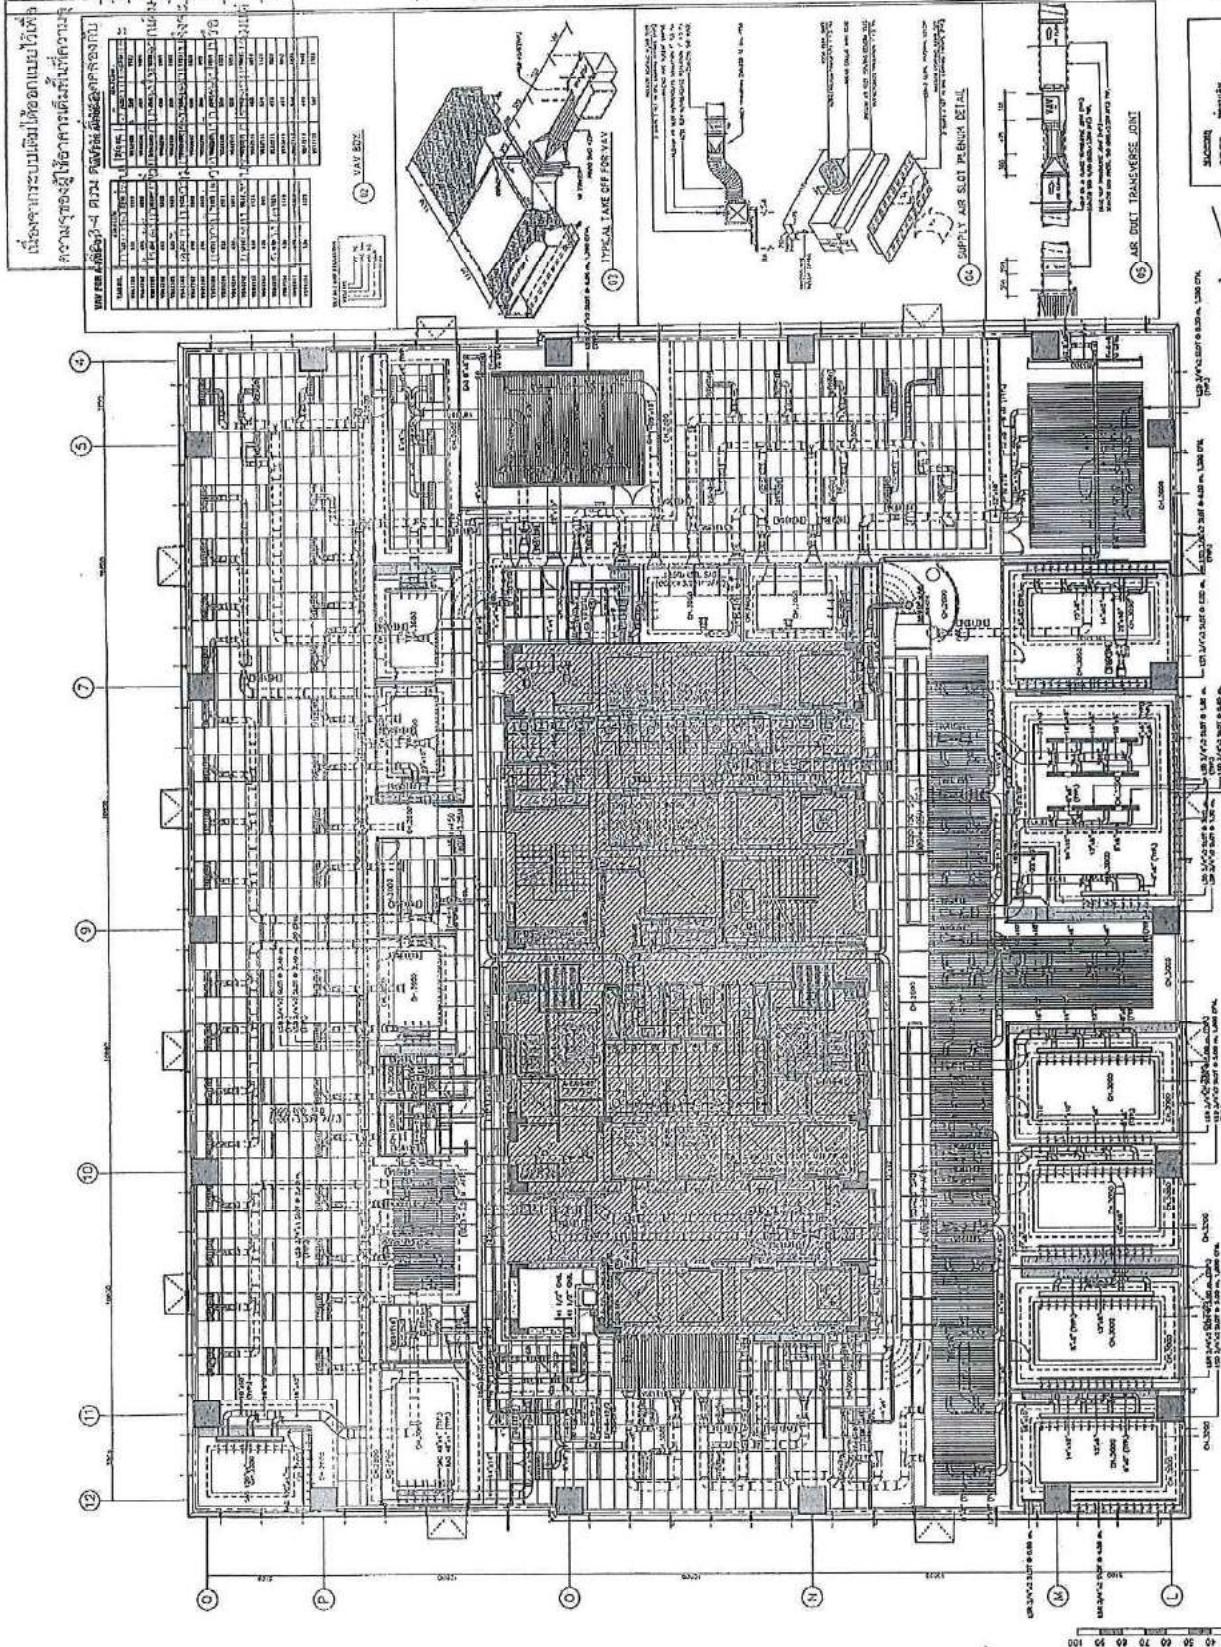


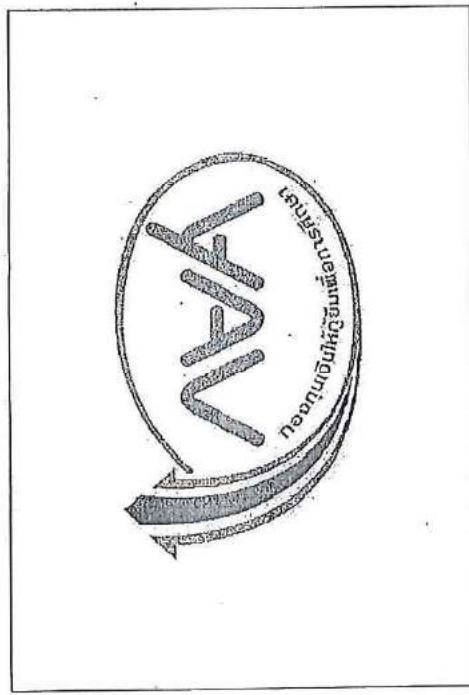




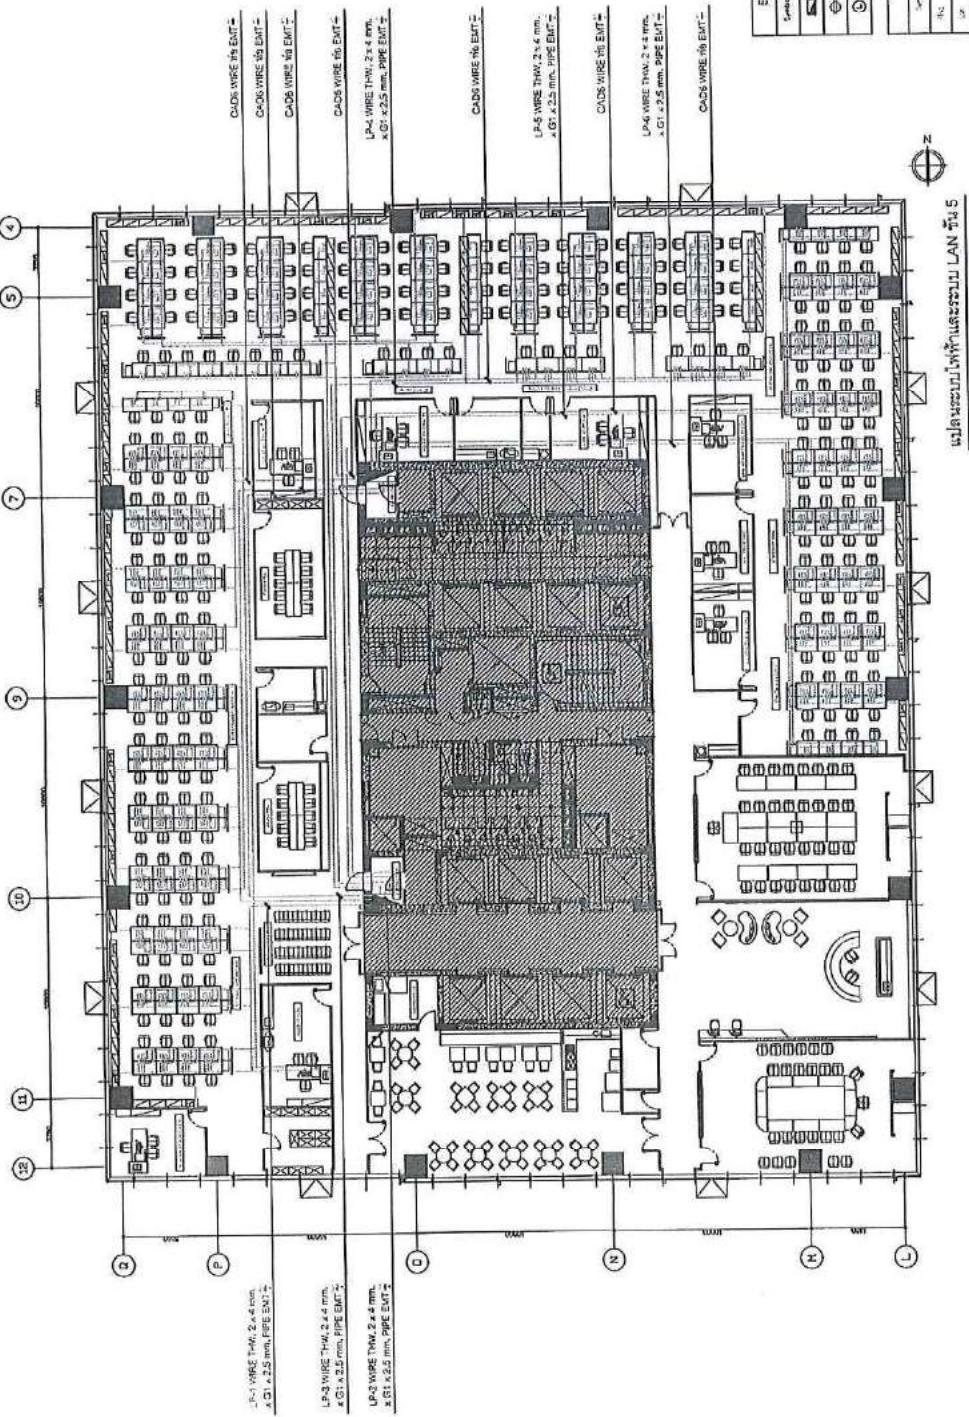

Equipment Power Outlet System List	
Switch	Switch
Socket	Socket
Land Control	Land Control
Power Outlet	Power Outlet
Printer in. Bkg	Printer in. Bkg


Legend: Switch, Socket, Land Control, Power Outlet, Printer in. Bkg

Junction Box Symbols	


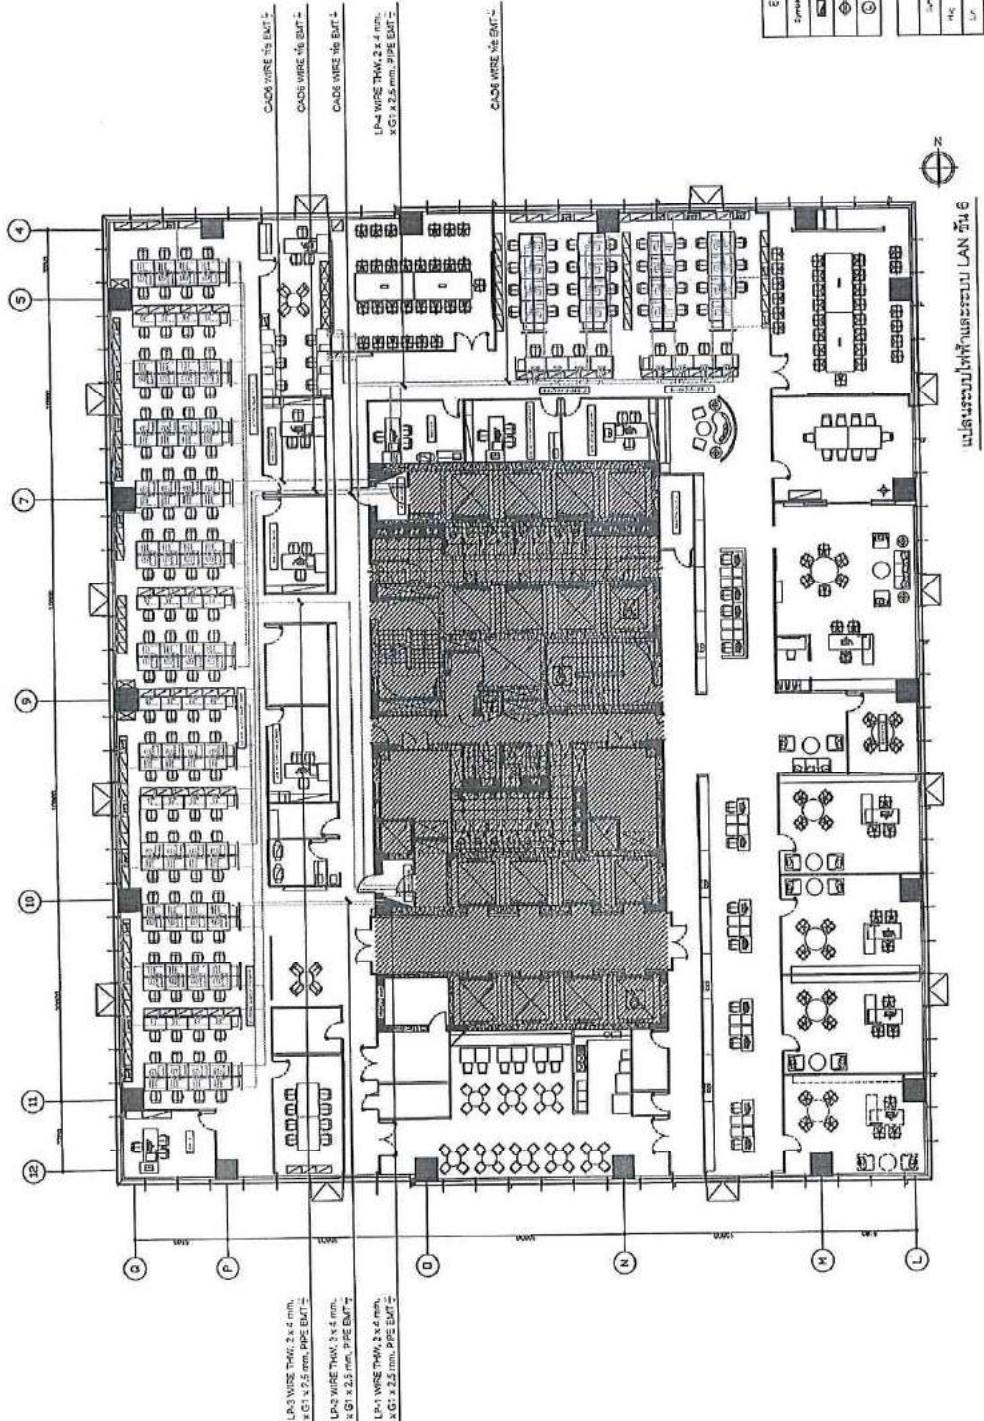

Equipment Power Outlet System (1 \$)	
Symbol	Description
	Leads Out
	Power Outlets
	Interlock Symbol
	G
junction Box Symbols	
	Junction Box
	Tee Junction
	Cross Junction
	Y Junction
	S


30  
28  
26  
24

1


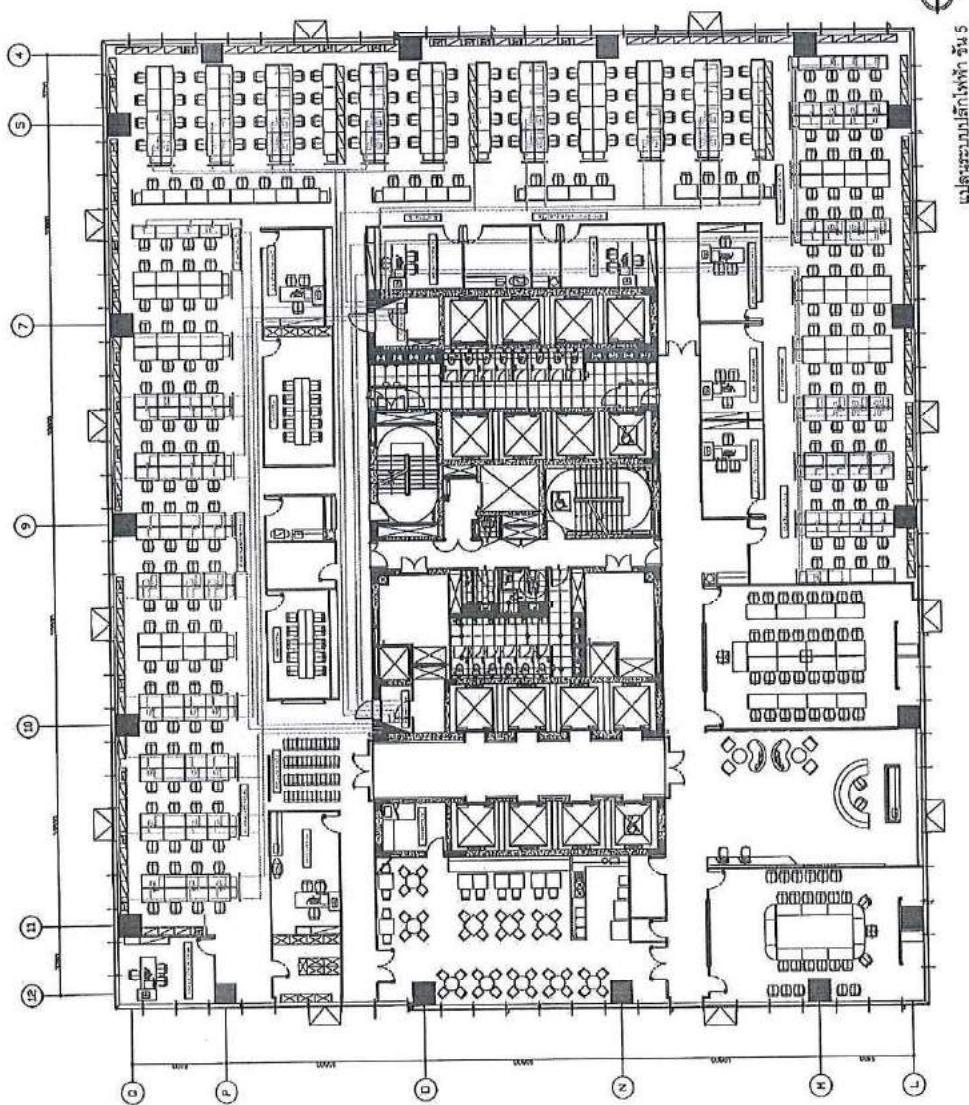

Equipment Power Outlets System (EPOS)	
Symbols	Symbol


Notes:  



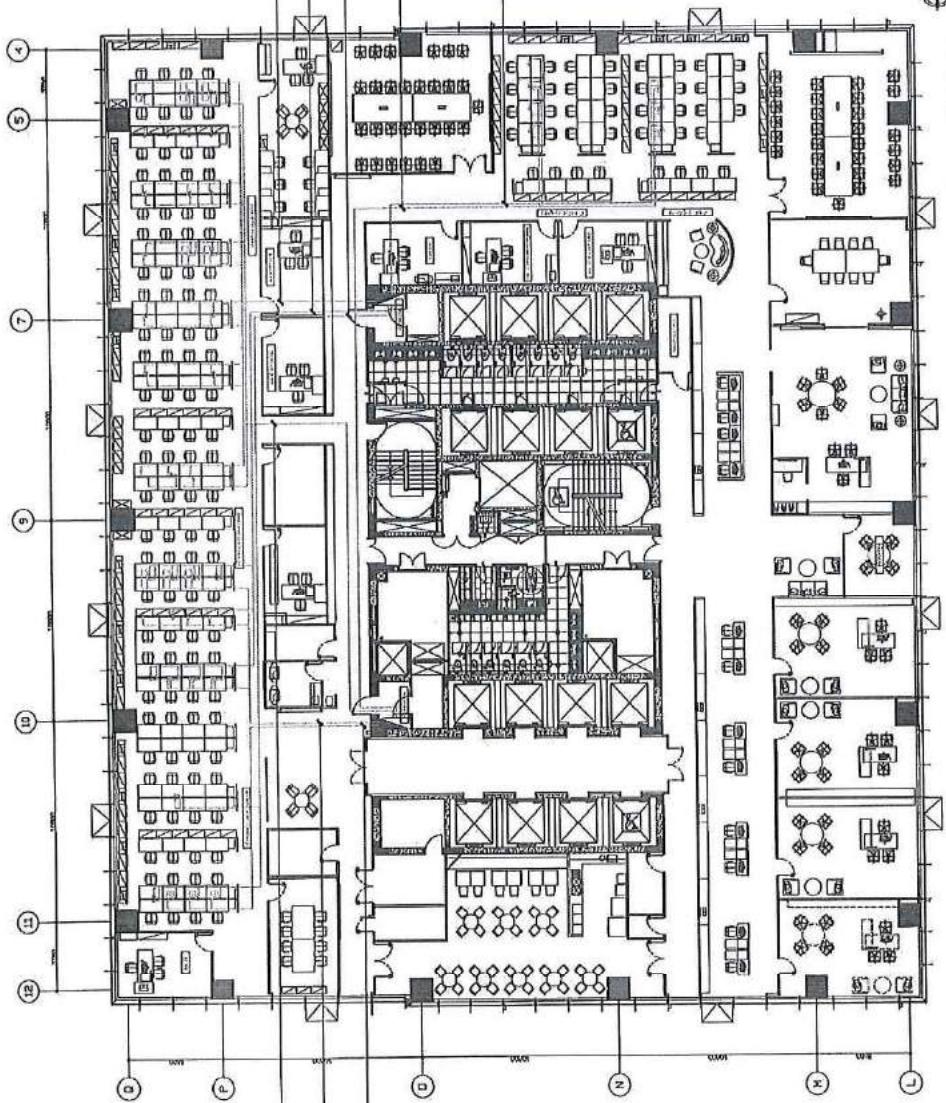

Equipment Power Outlet System List:

Symbol Description

Load Center

Power Outlets

Plugs and Sockets

Junction Box Symbols

Annotations

Notes:  

(Continued)

Drawing No.	
DESIGN BY	
CHECKED BY	
RECORDED BY	
APPROVED BY	

Designation No.


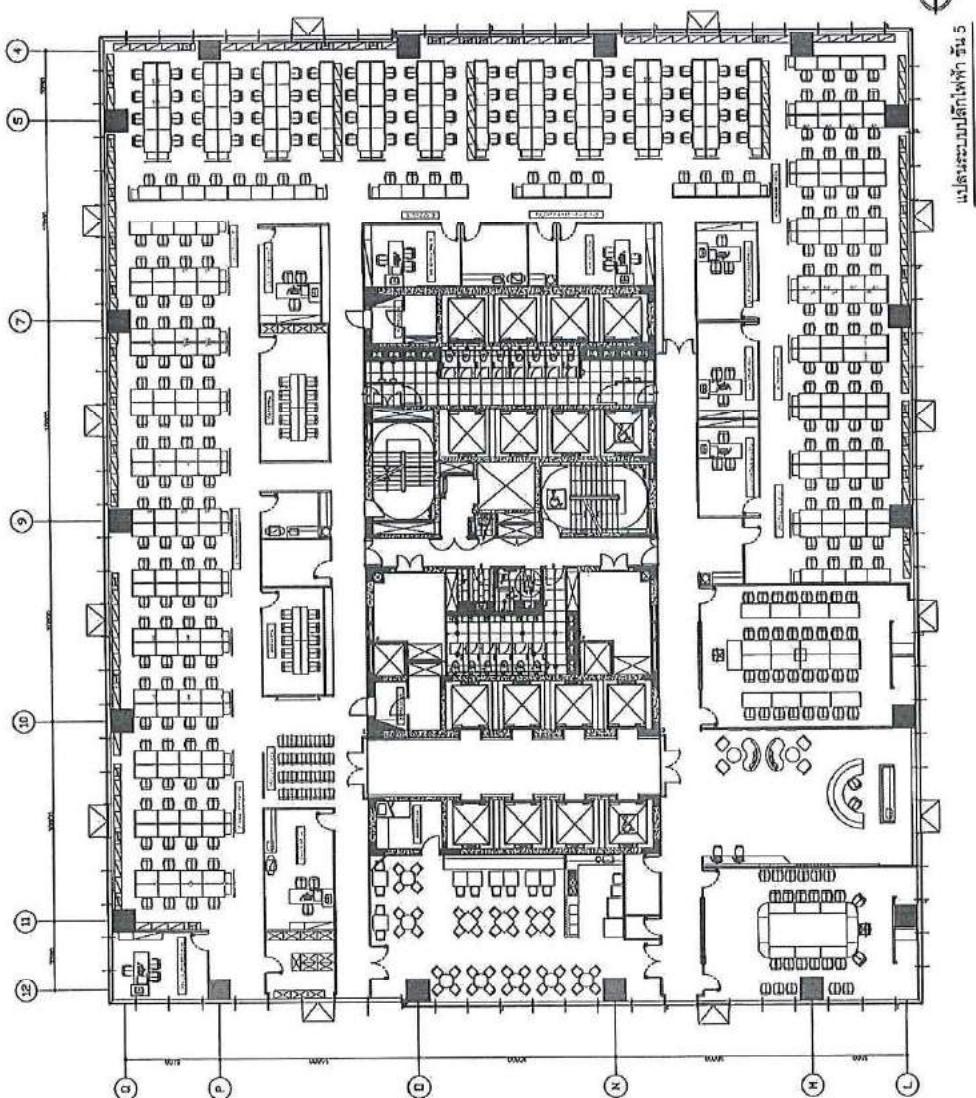


Equipment Power Cut-off system (EPC)	
Symbol	Description
Square	Service Room
Square with circle	Local Control
Circle with cross	Power Outlet
Circle with dot	Emergency Lighting


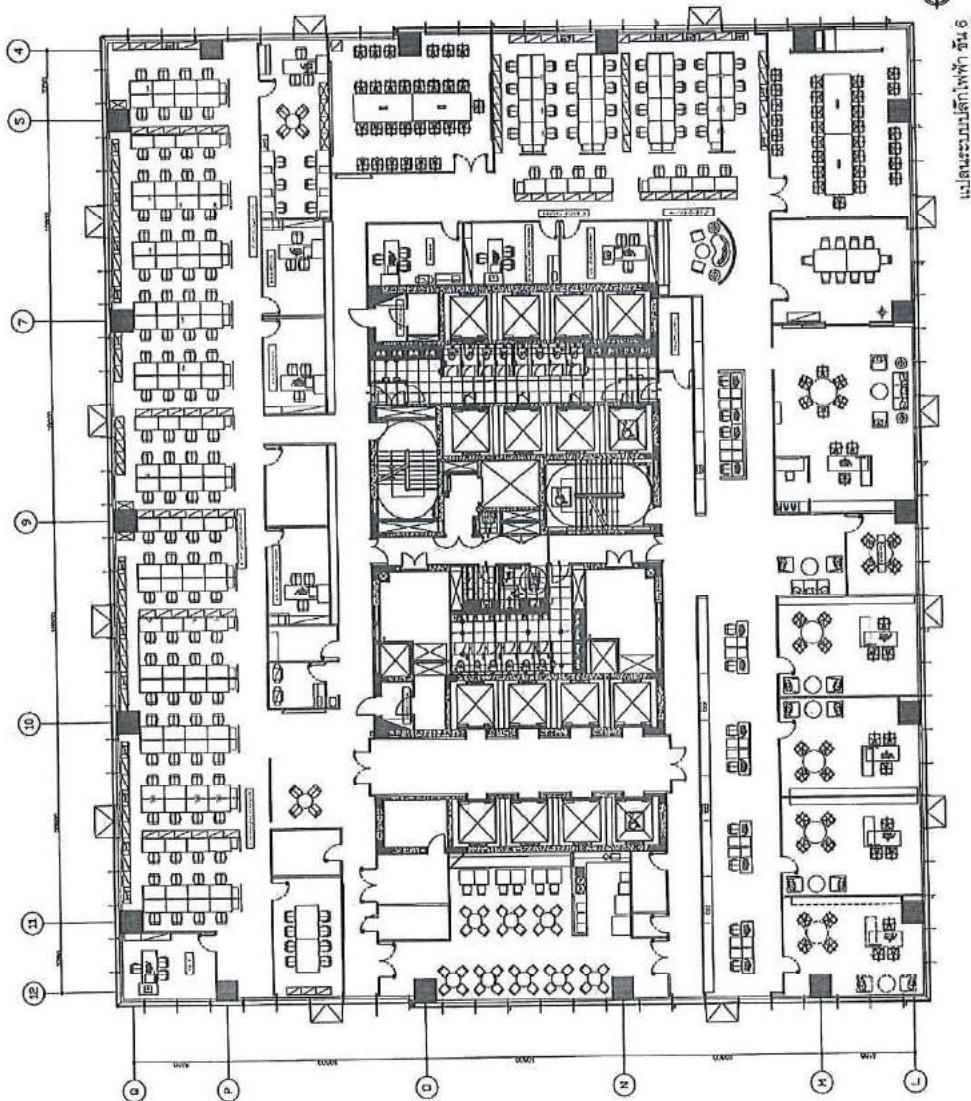


Equipment Power Outlet Symbols List	
Symbol	Description
	Power Outlet
	Internal Junction Box
	External Junction Box

Junction Box Symbols	
Symbol	Description
	Junction Box
	Internal Junction Box
	External Junction Box

DRAWING INFORMATION	
DRAWN BY	
CHECKED BY	
RECORDED BY	
DATE DRAWN	
DATE CHECKED	
DATE RECORDED	
REF ID	
REF. NO.	
TYPE	
VERSION	
SCALE	
UNIT	
REMARKS	




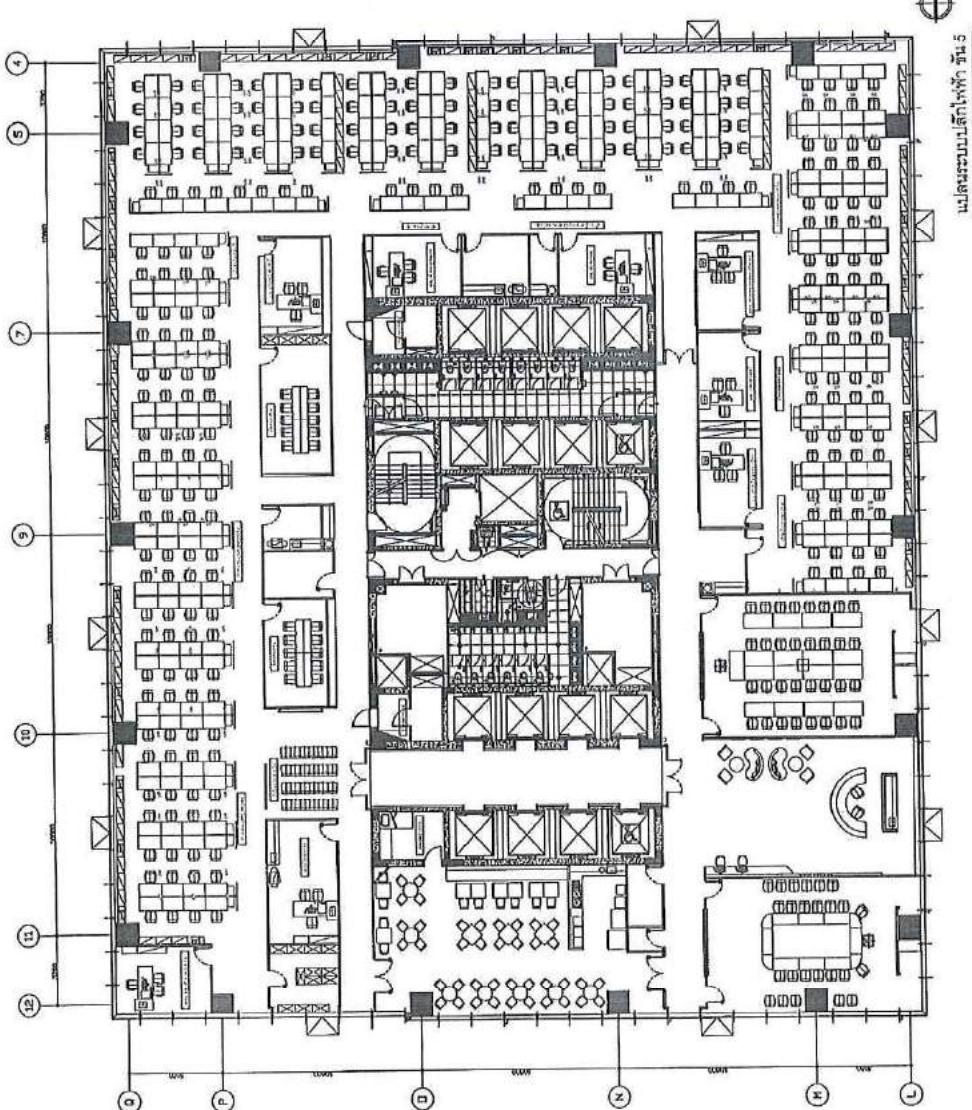


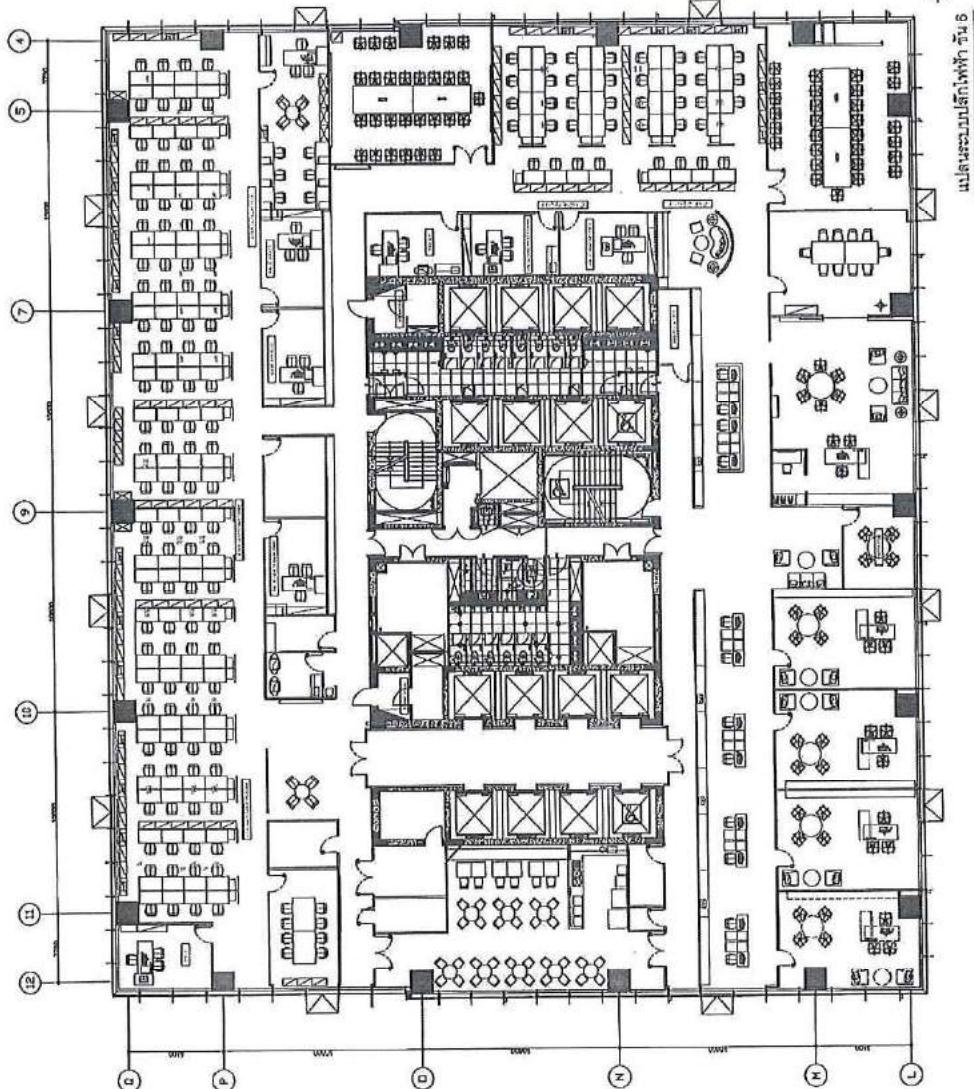

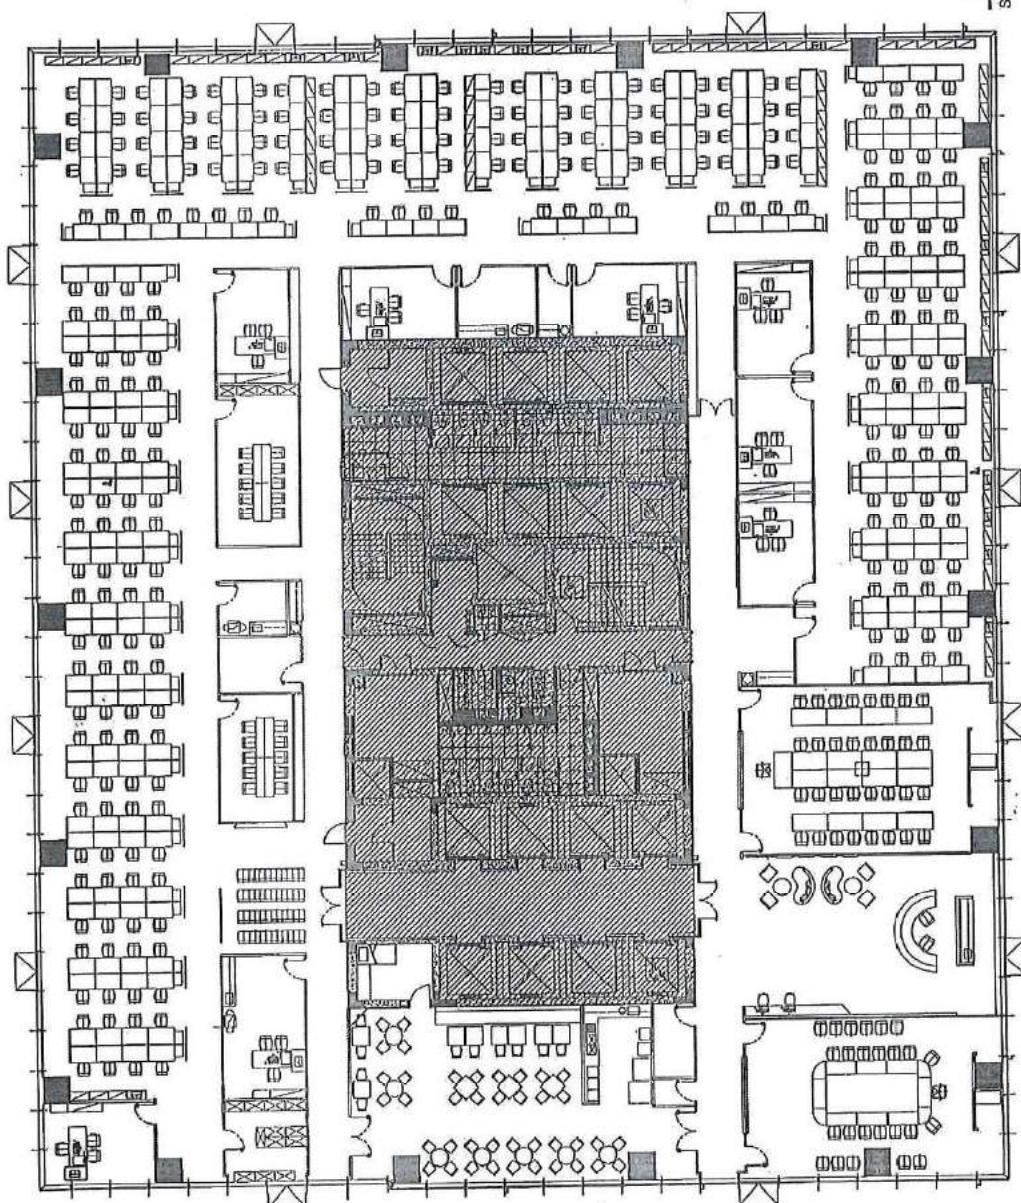
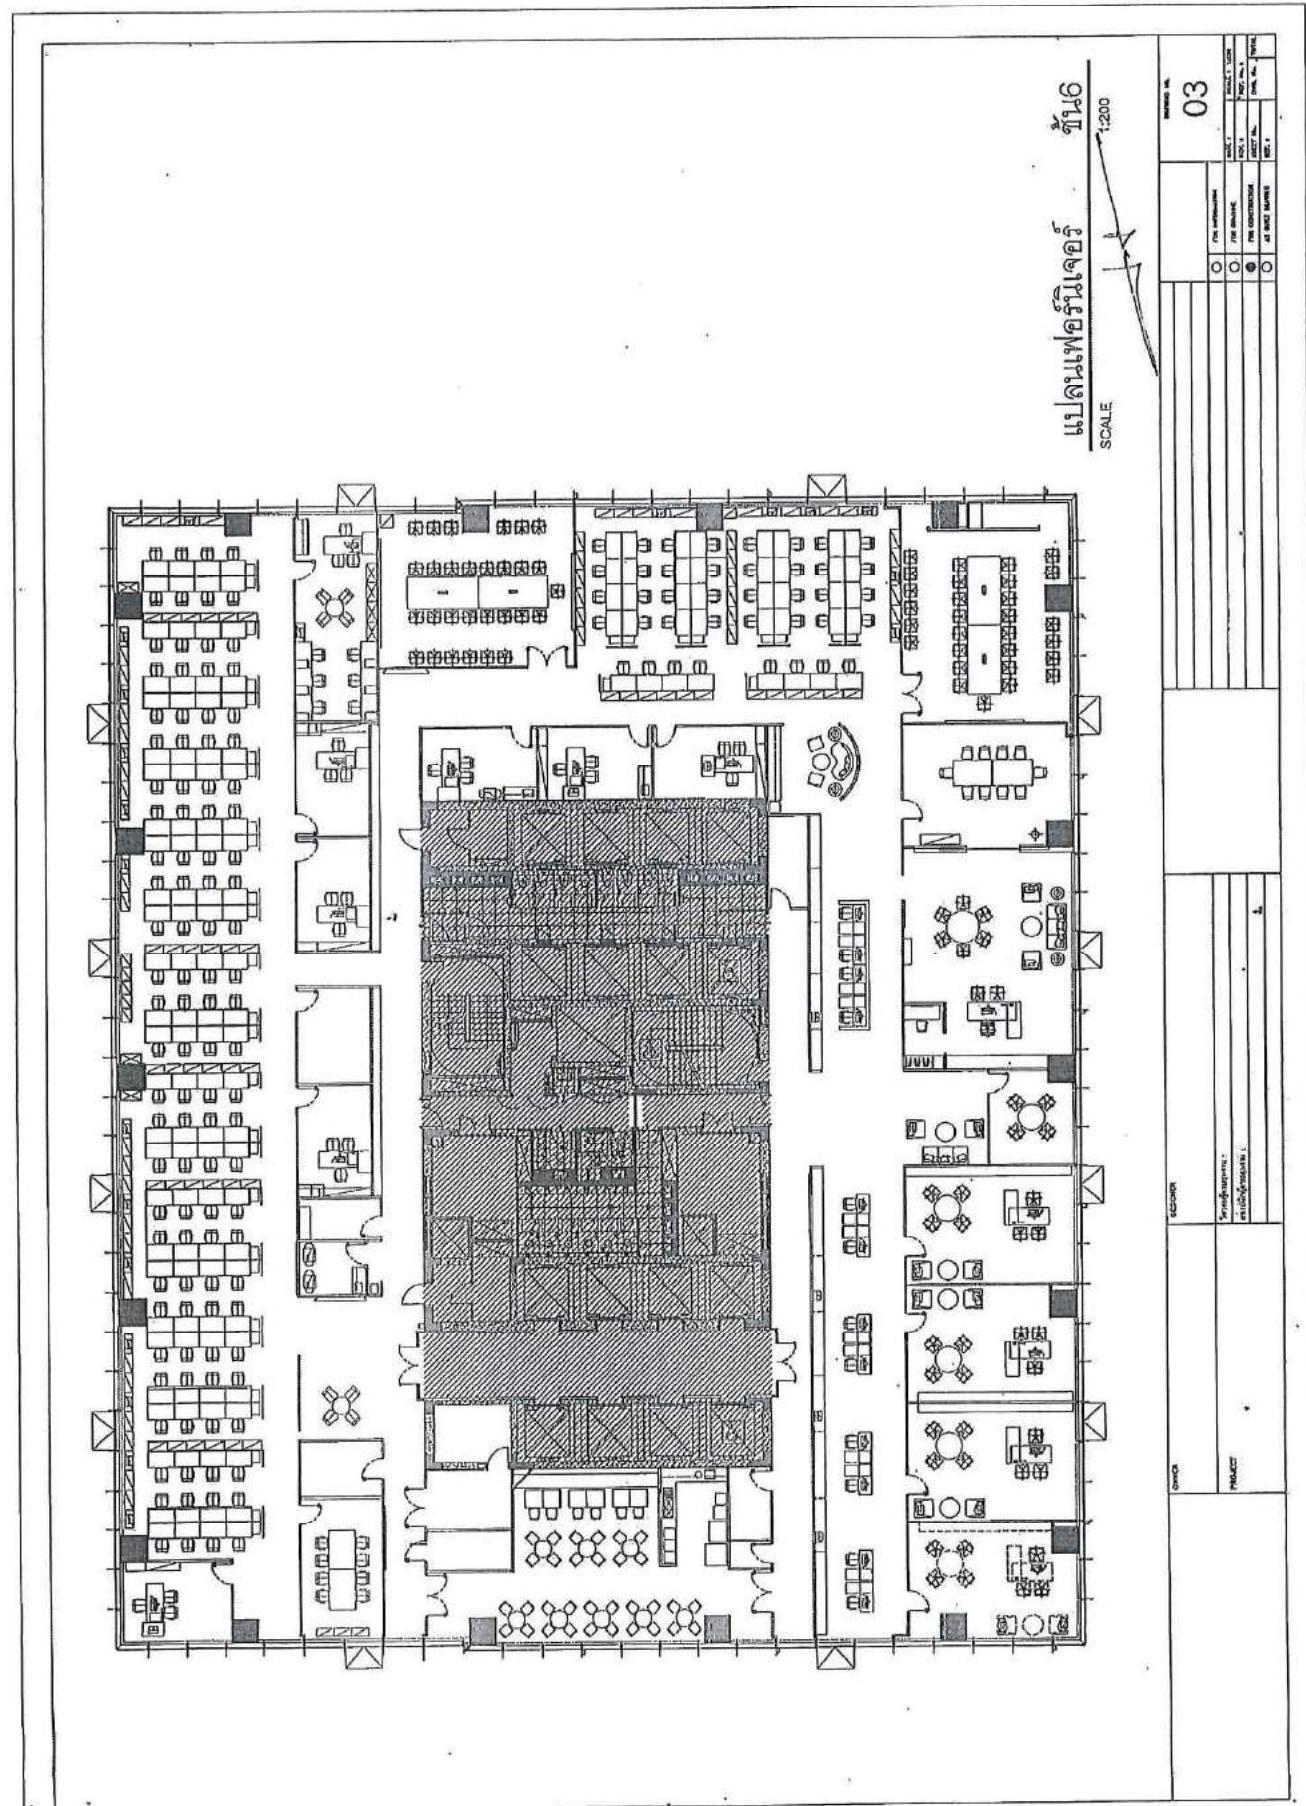


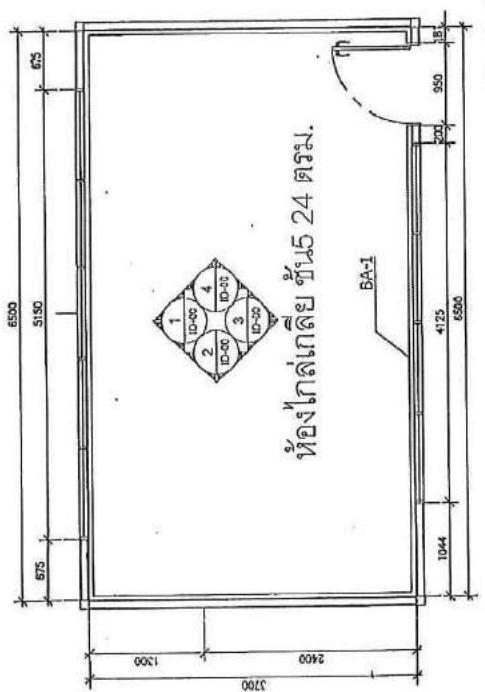


ELEVATION 4  
SCALE 1 : 50

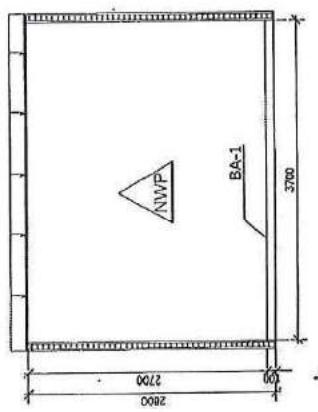


ELEVATION 2  
SCALE 1 : 50

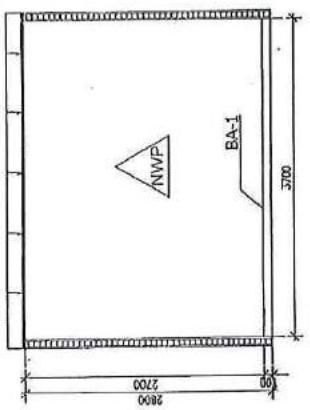

ELEVATION 4  
SCALE 1 : 50

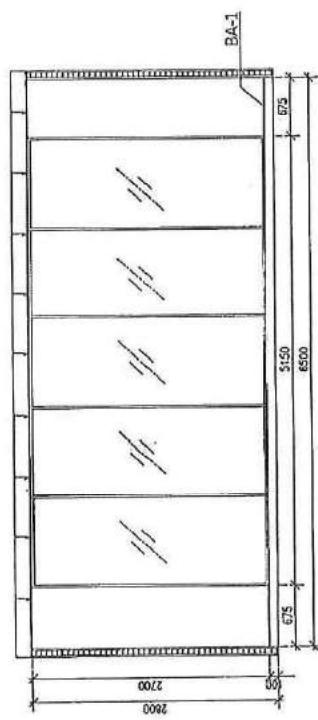

ELEVATION 1  
SCALE 1 : 50

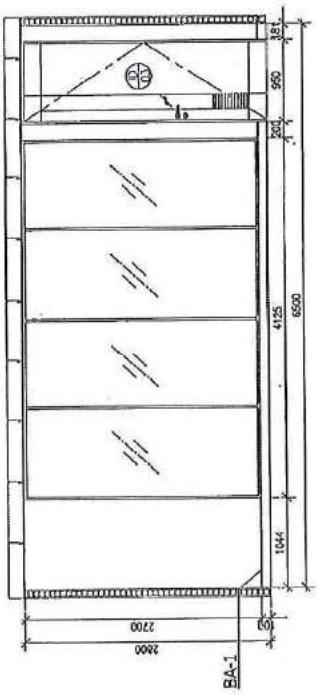


ELEVATION 3  
SCALE 1 : 50


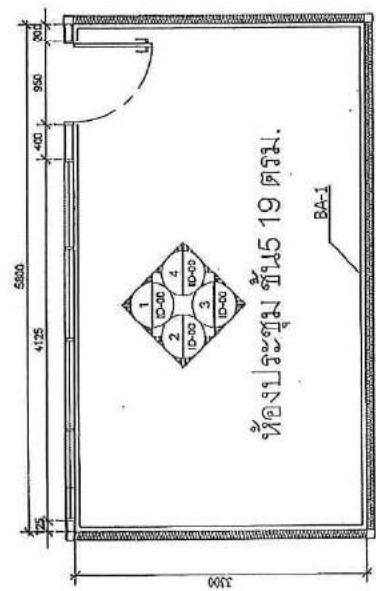


PLAN  
SCALE 1 : 50

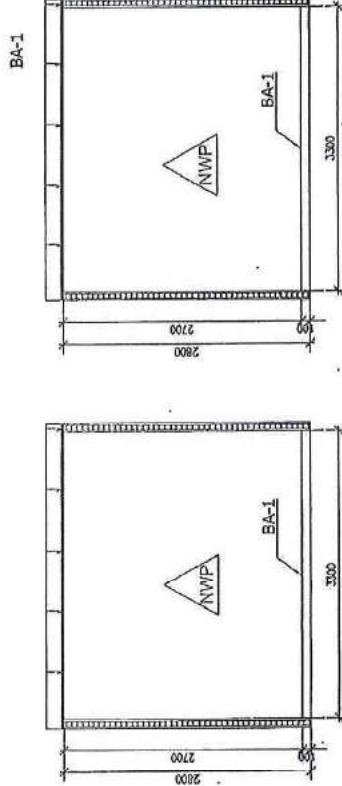


ELEVATION 2  
SCALE 1 : 50

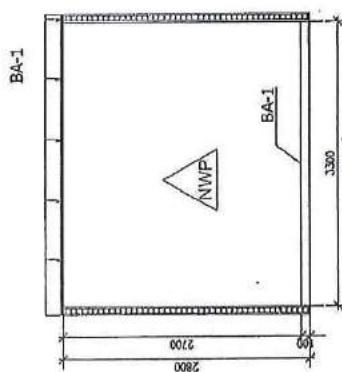

ELEVATION 4  
SCALE 1 : 50

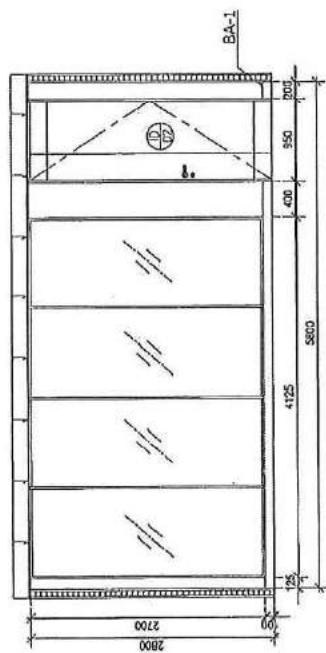

ELEVATION 1  
SCALE 1 : 50

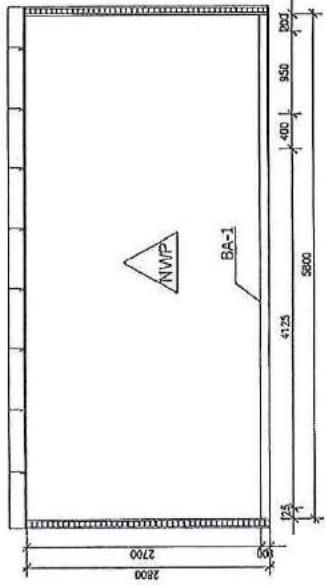


ELEVATION 3  
SCALE 1 : 50

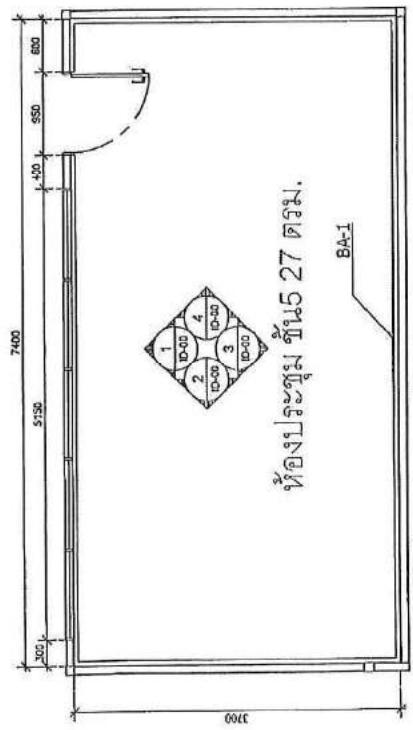
BA-1

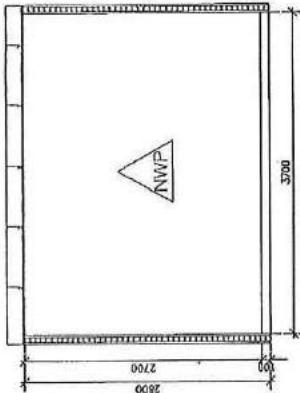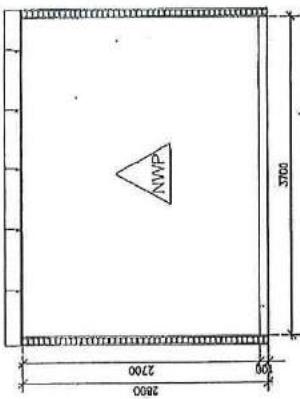


PLAN  
SCALE 1 : 50

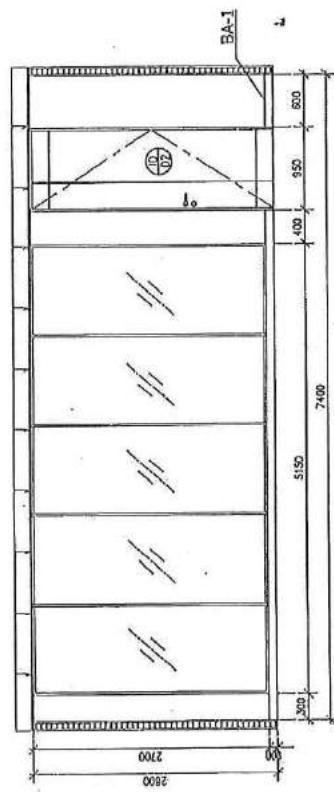

ELEVATION 3  
SCALE 1 : 50



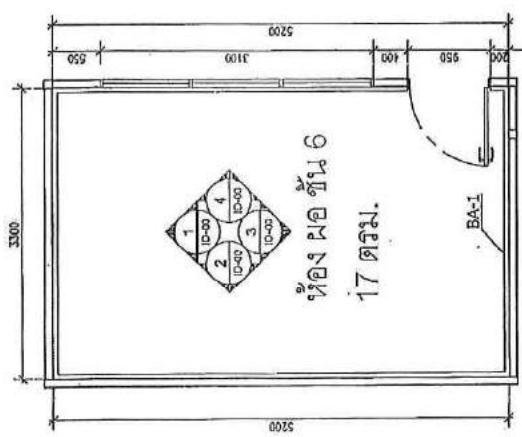


**PLAN**  
SCALE 1 : 50



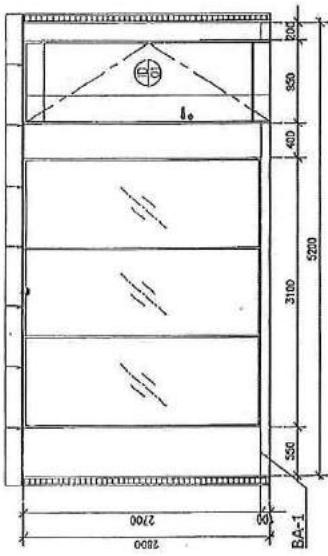


**ELEVATION 4**  
SCALE 1 : 50

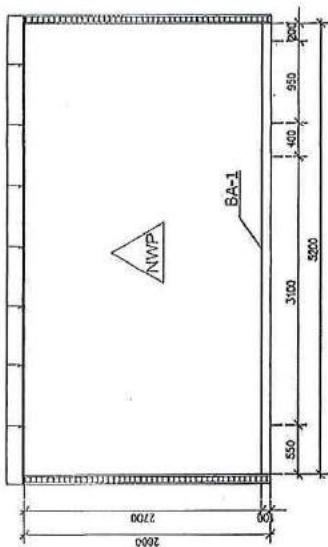

**ELEVATION 2**  
SCALE 1 : 50

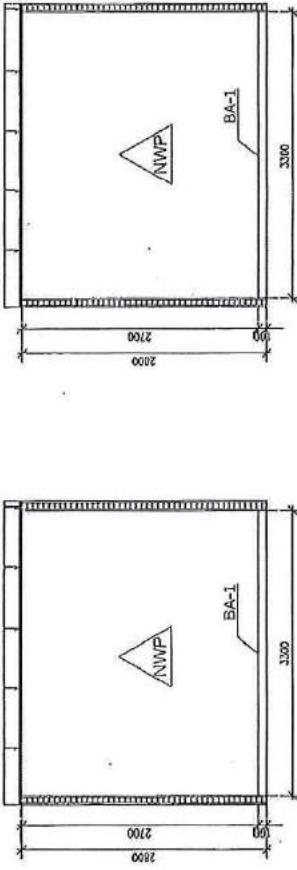

**ELEVATION 1**  
SCALE 1 : 50

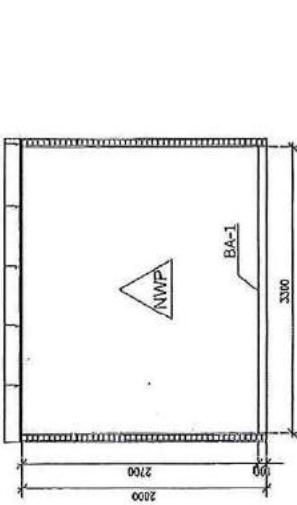


**ELEVATION 3**  
SCALE 1 : 50

CHIEF	DESIGNER	DRAWN BY	CHECKED BY	APPROVED BY	RECORDED BY	REVISION NO.			
						DATE	NAME	DATE	NAME
PROJECT									



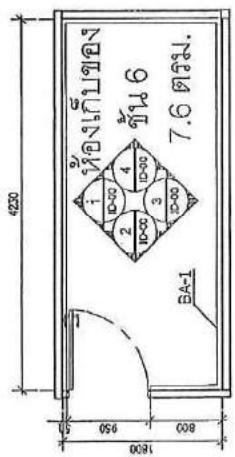


PLAN  
SCALE 1 : 50

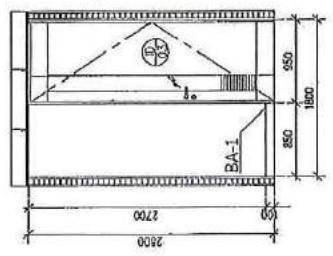


ELEVATION 2  
SCALE 1 : 50

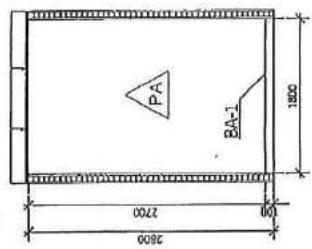

ELEVATION 4  
SCALE 1 : 50

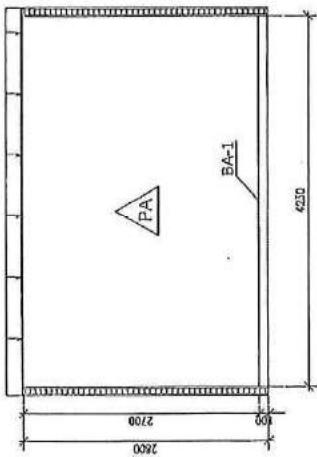

ELEVATION 1  
SCALE 1 : 50



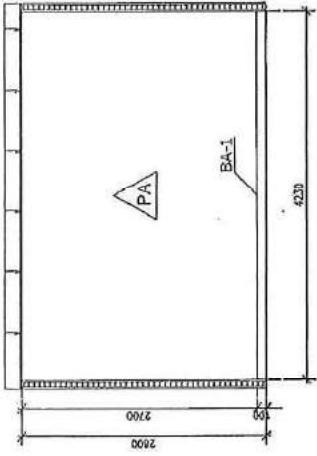


ELEVATION 3  
SCALE 1 : 50

OWNER	DESIGNER	Technical Drawing No.:								
		DRAWN BY	REVIEWED BY	APPROVED BY	DATE	SCALE	UNIT	REV.	DATE	
PROJECT										

08

01/05/2021

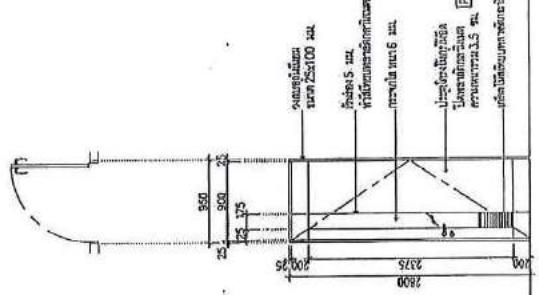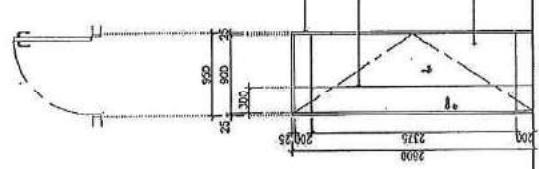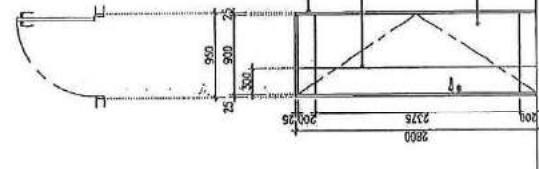